


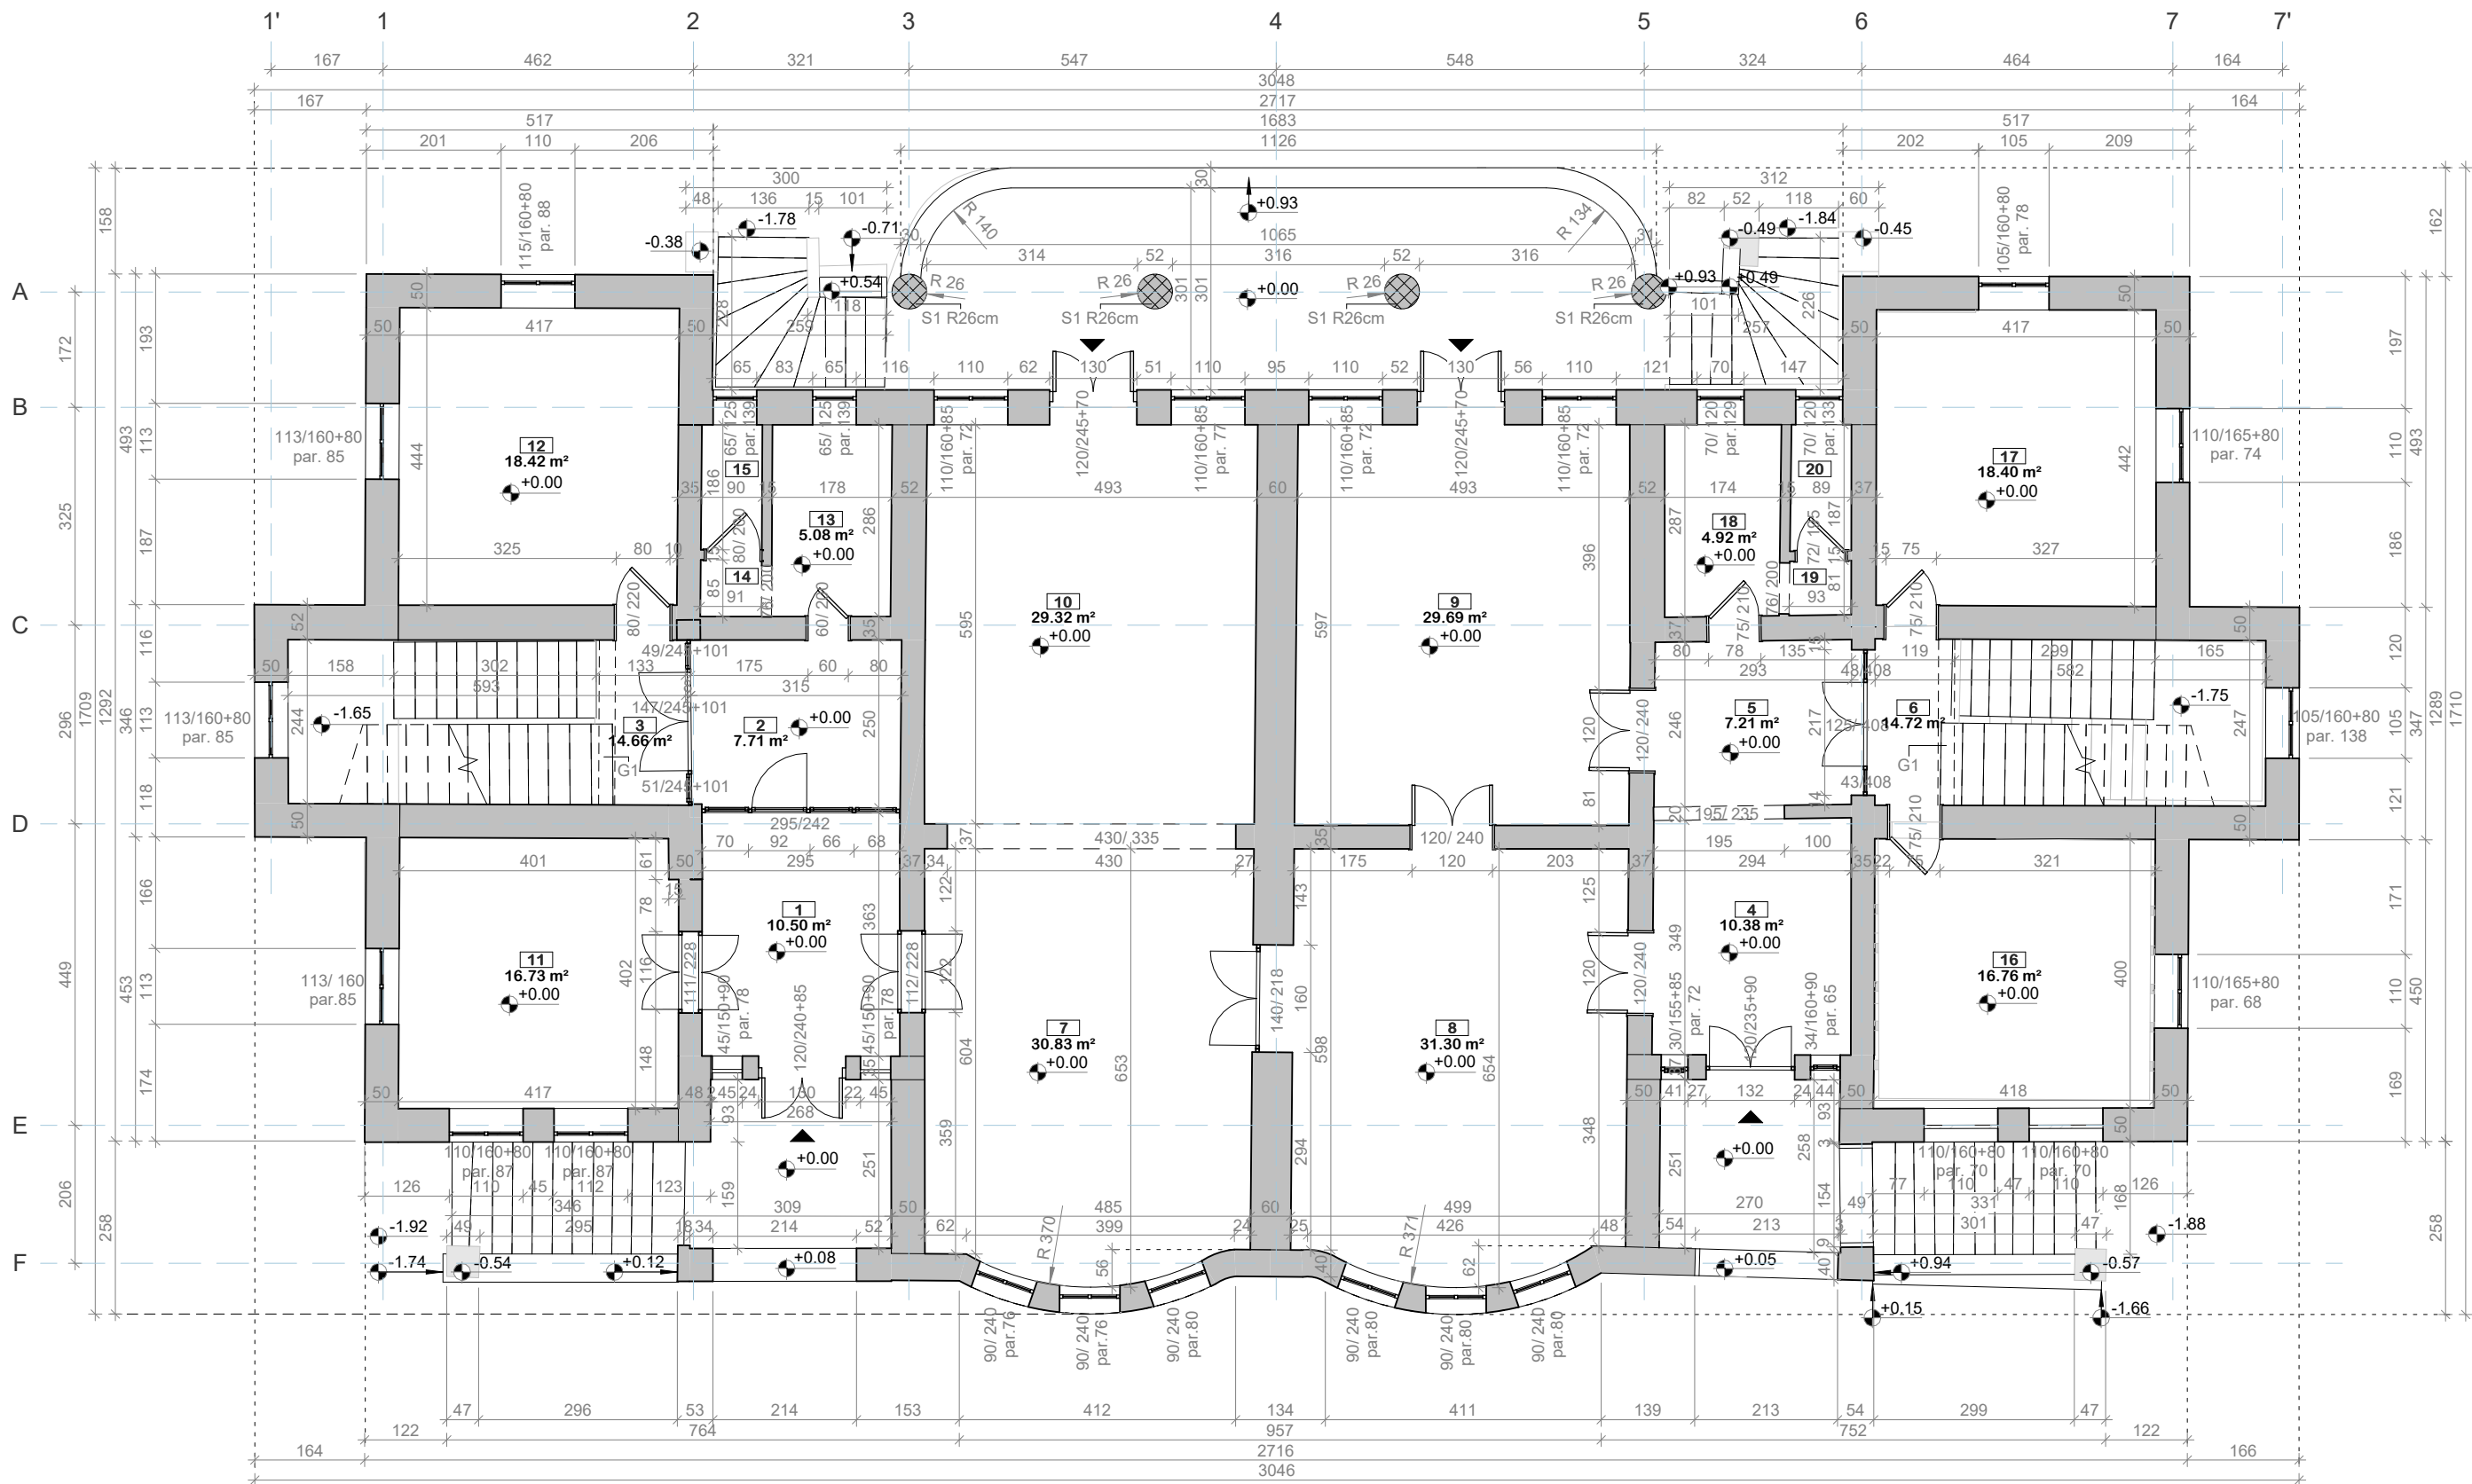

Osnova Prizemlja

1 : 100

LEGENDA	
	Indikator ulaza u stan iz hodnika
STUBOVI	
S1 R26cm	
GREDE	
G1: 24/20cm, podstepenišna greda	

Izvedeno stanje objekta izradili:



RADIN

Lokacija:	Kragujevac
Vrsta tehničke dokumentacije:	Projekat postojećeg stanja
Naziv crteža:	Osnova Prizemlja


Izvedeno stanje objekta izradili:	inž.geod. Luka Knežević
Revit/CAD BIM Modeler	inž.geod. Luka Knežević
Razmera:	1:100
Datum:	06/17/25
Format:	A3
Broj crteža:	1

NETO POVRŠINA - PRIZEMLJE	
Br. prostorije	P (m2)
1	10.50 m ²
2	7.71 m ²
3	14.66 m ²
4	10.38 m ²
5	7.21 m ²
6	14.72 m ²
7	30.83 m ²
8	31.30 m ²
9	29.69 m ²
10	29.32 m ²
11	16.73 m ²
12	18.42 m ²
13	5.08 m ²
14	0.76 m ²
15	1.69 m ²
16	16.76 m ²
17	18.40 m ²
18	4.92 m ²
19	0.74 m ²
20	1.70 m ²
Ukupno: 20 271.52 m ²	

BRUTO POVRŠINA - PRIZEMLJE	
Etaža	P (m2)
Prizemlje	434.51 m ²

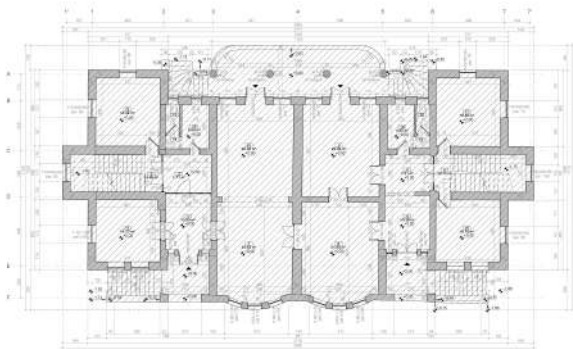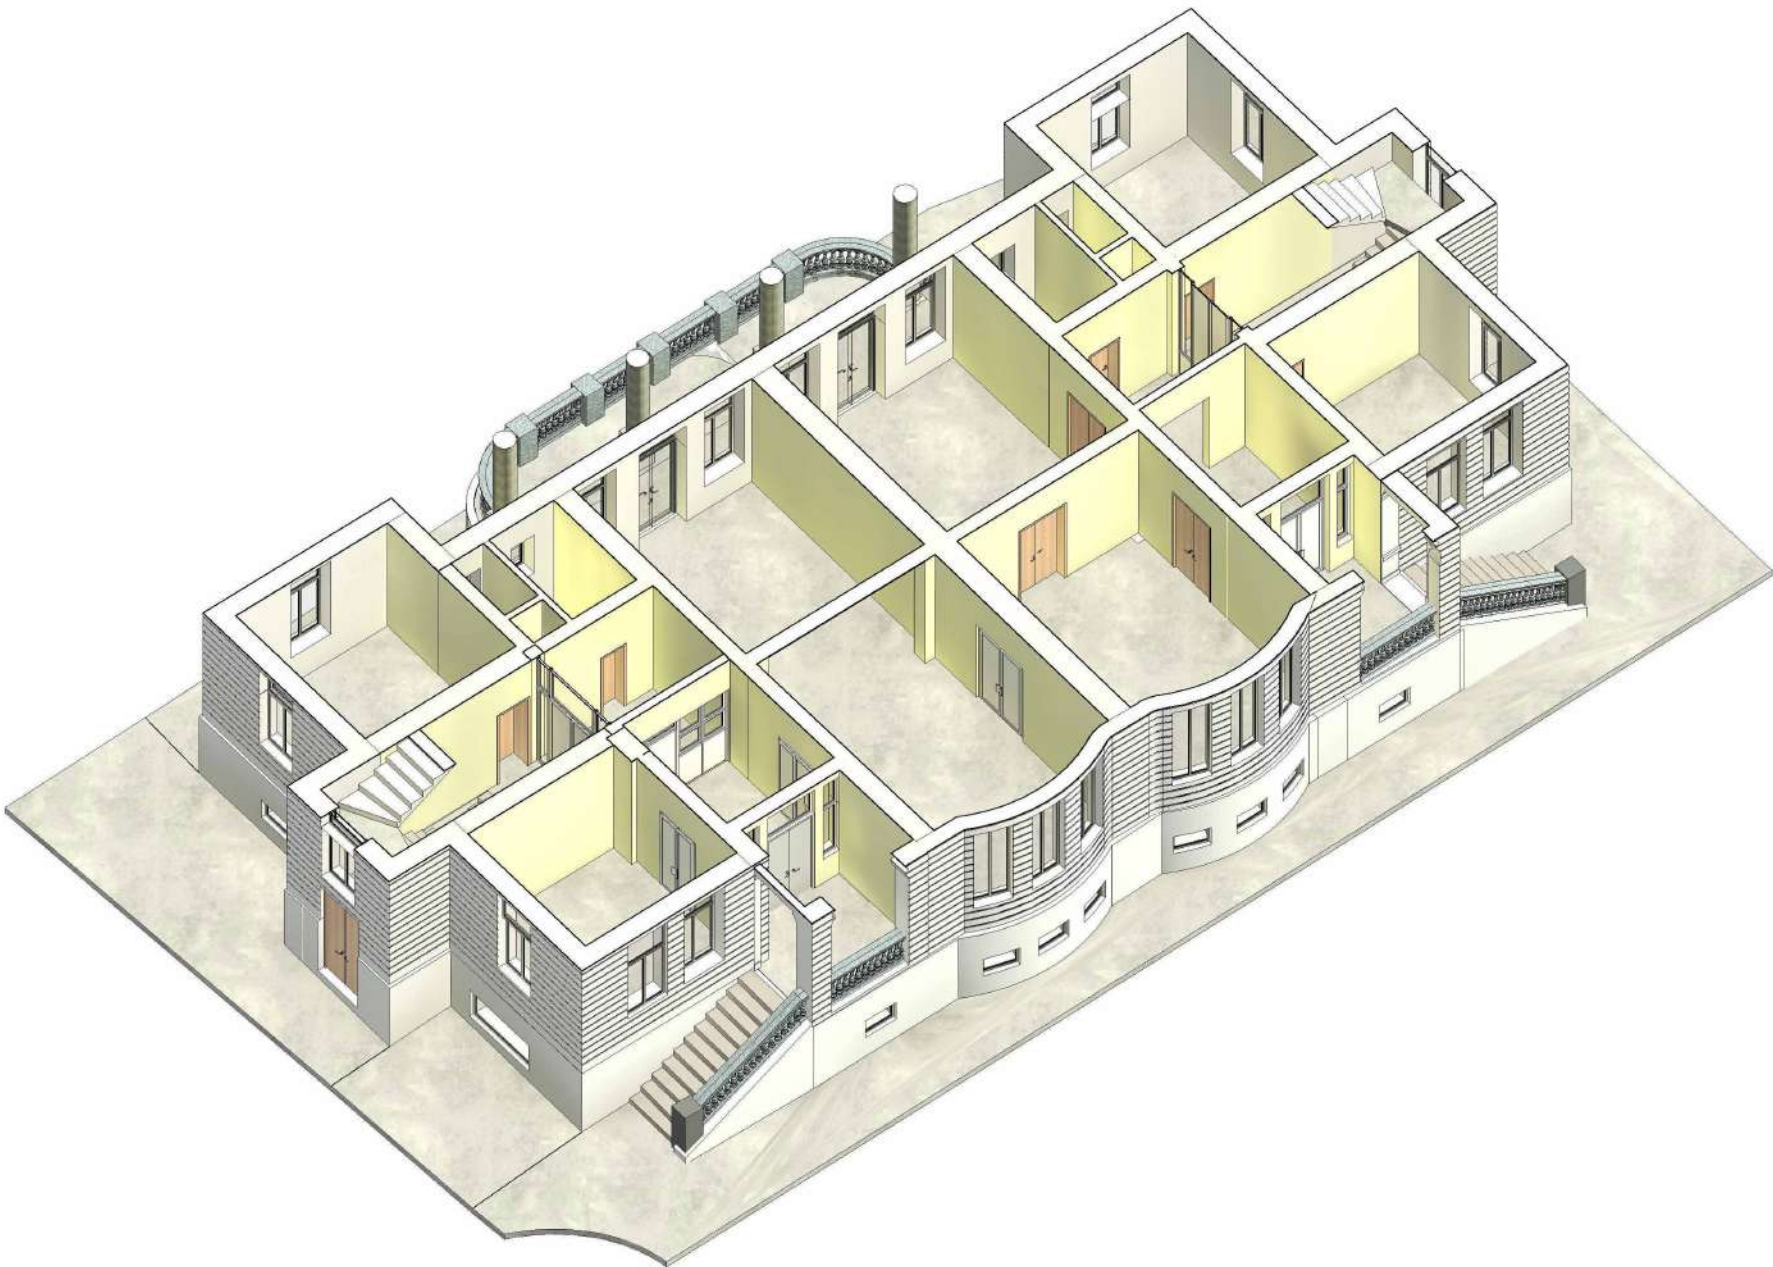

Izvedeno stanje objekta izradili: 	Lokacija:	Kragujevac	Izvedeno stanje objekta izradili: inž.geod. Luka Knežević Revit/CAD BIM Modeler inž.geod. Luka Knežević	Razmera:	1:100
	Vrsta tehničke dokumentacije:	Projekat postojećeg stanja		Datum:	06/17/25
	Naziv crteža:	Tablice površina i 3D - Prizemlje		Format:	A3
				Broj crteža:	1.1

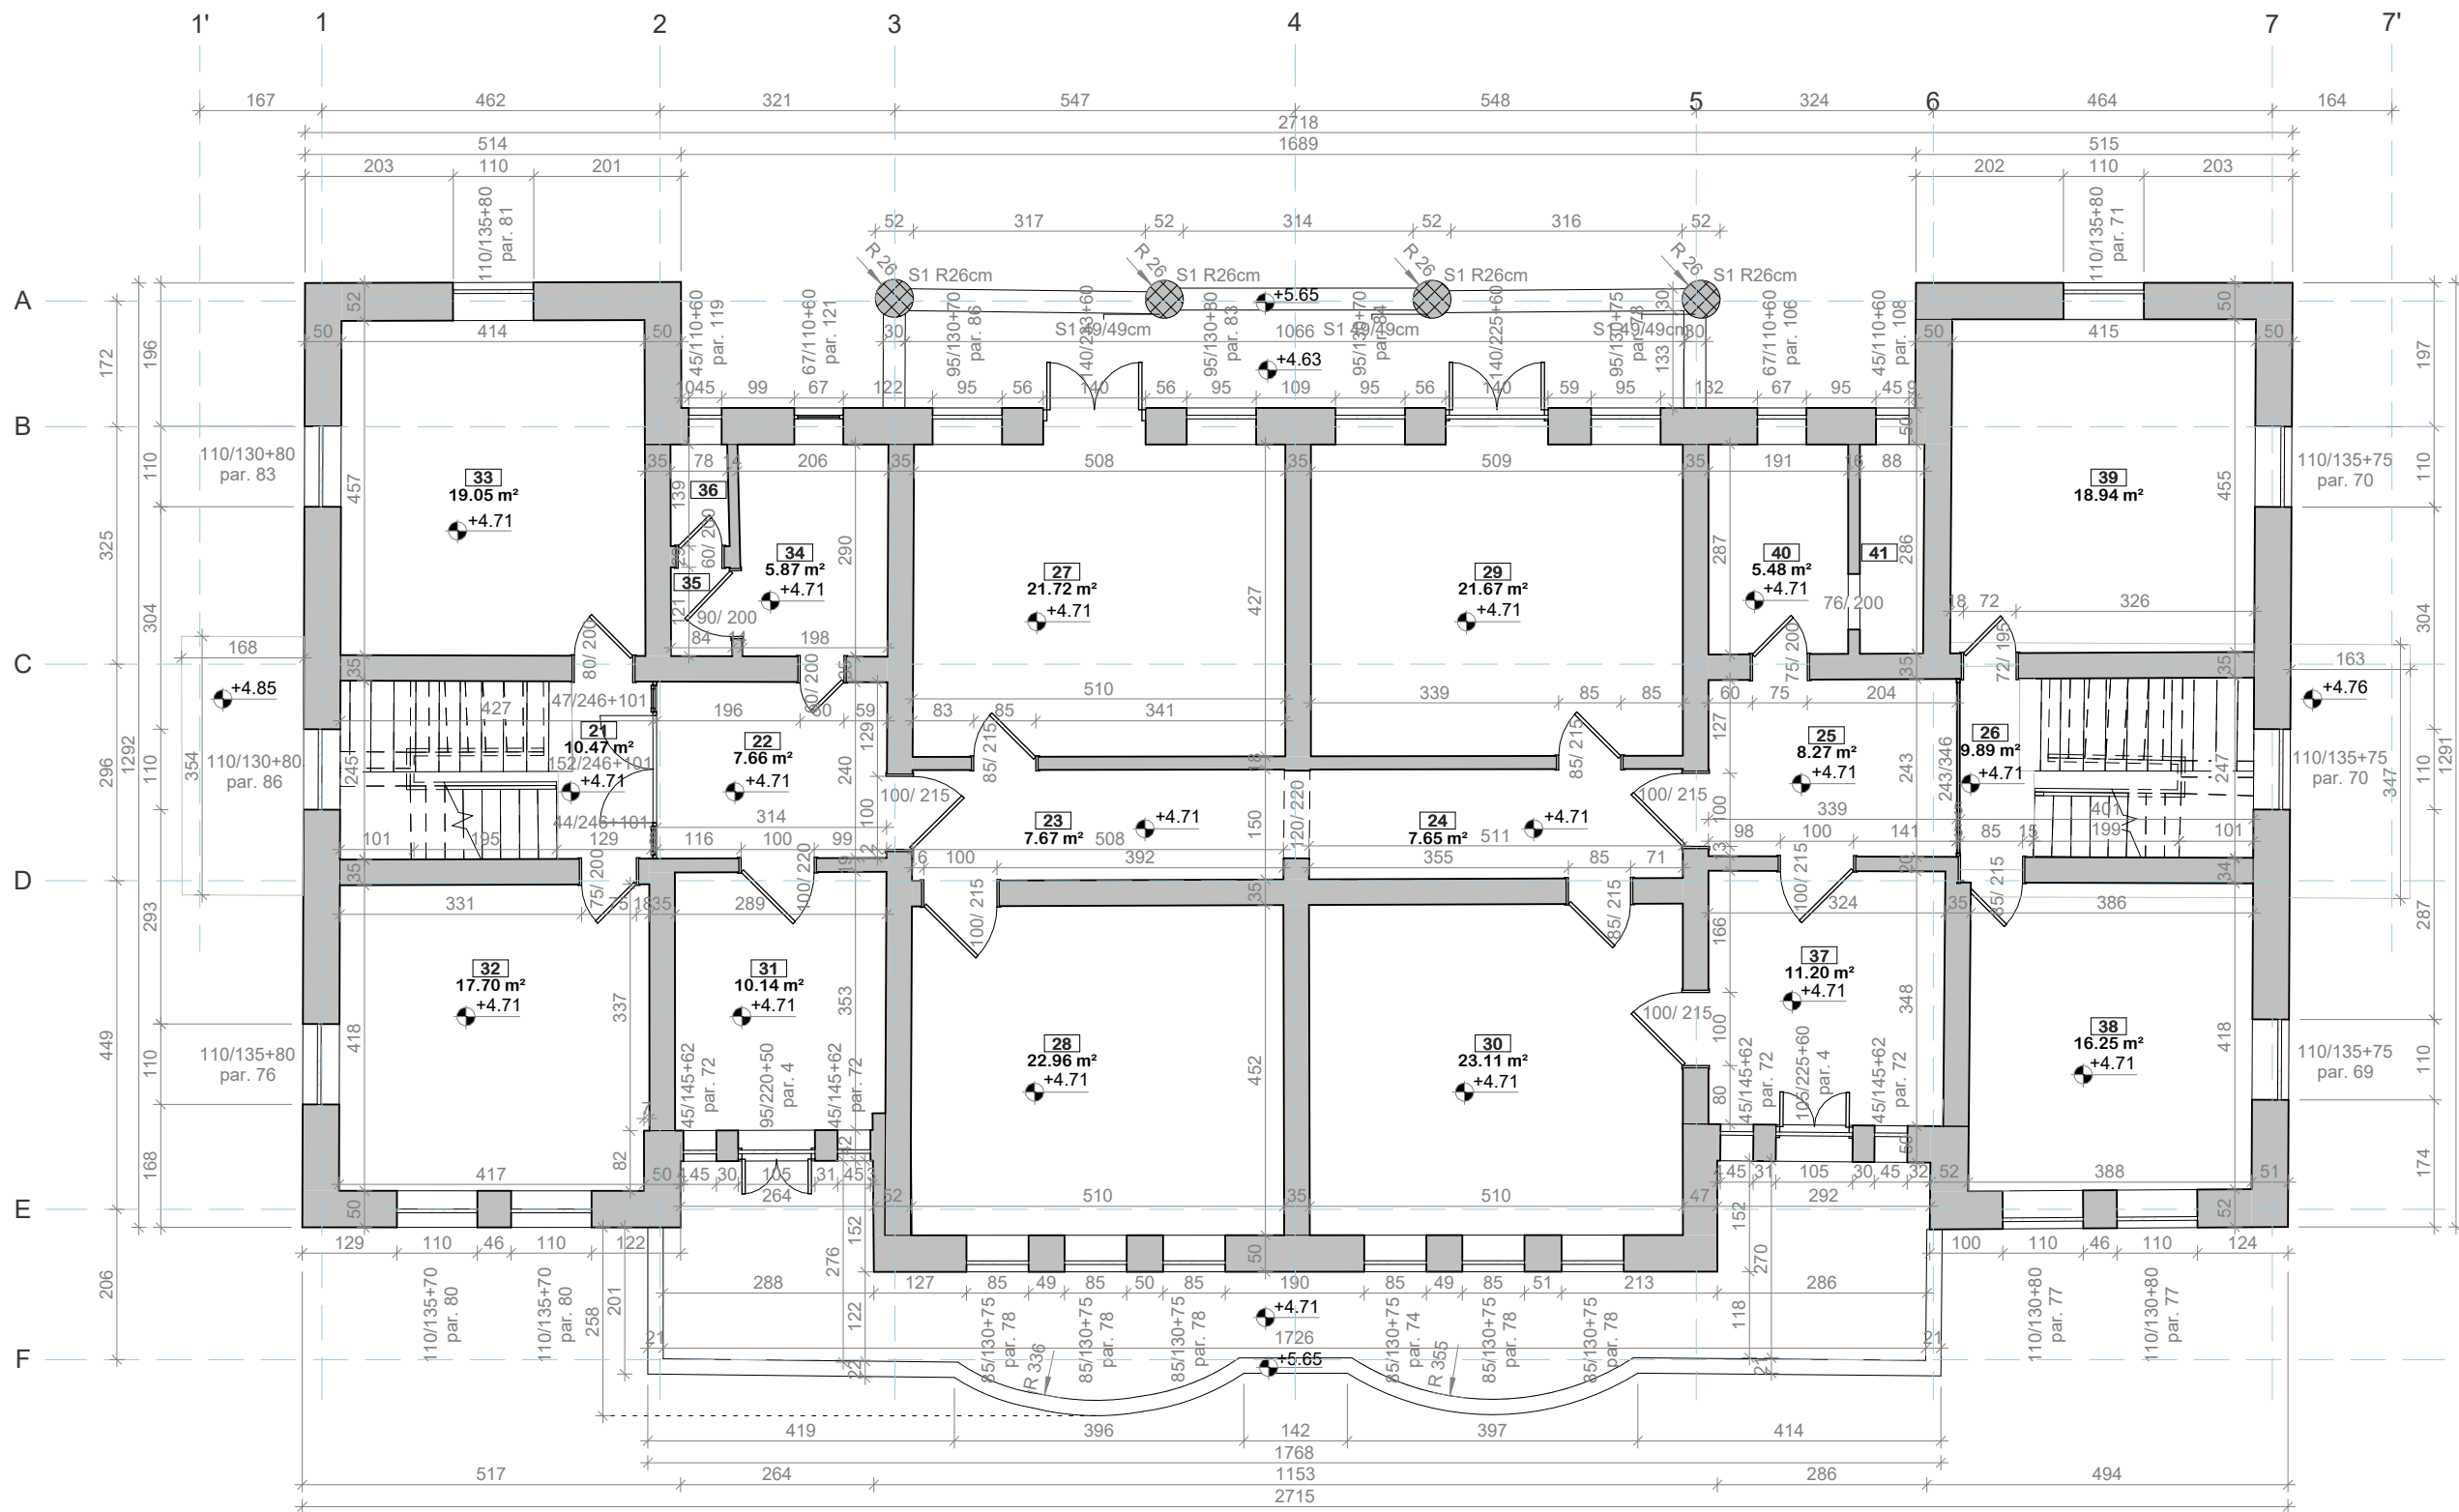

Osnova Prvog Sprata

1 : 100

STUBOVI S1 R26cm	Izvedeno stanje objekta izradili: 	Lokacija: Kragujevac	Izvedeno stanje objekta izradili: inž.geod. Luka Knežević	Razmera: 1:100
		Vrsta tehničke dokumentacije: Projekat postojećeg stanja		Datum: 06/17/25
		Naziv crteža: Osnova Prvi sprat		Format: A3
		Revit/CAD BIM Modeler inž.geod. Luka Knežević		Broj crteža: 2



NETO POVRŠINA - 1. SPRAT

Br. prostorije	P (m2)
21	10.47 m ²
23	7.67 m ²
26	9.89 m ²
25	8.27 m ²
24	7.65 m ²
27	21.72 m ²
28	22.96 m ²
31	10.14 m ²
32	17.70 m ²
33	19.05 m ²
34	5.87 m ²
35	1.00 m ²
36	1.10 m ²
29	21.67 m ²
30	23.11 m ²
37	11.20 m ²
38	16.25 m ²
39	18.94 m ²
40	5.48 m ²
41	2.50 m ²
22	7.66 m ²

Ukupno: 21 250.32 m²

BRUTO POVRŠINA - 1. SPRAT

Etaža	P (m2)
1. Sprat	379.26 m ²

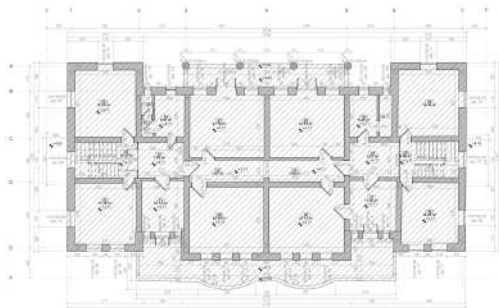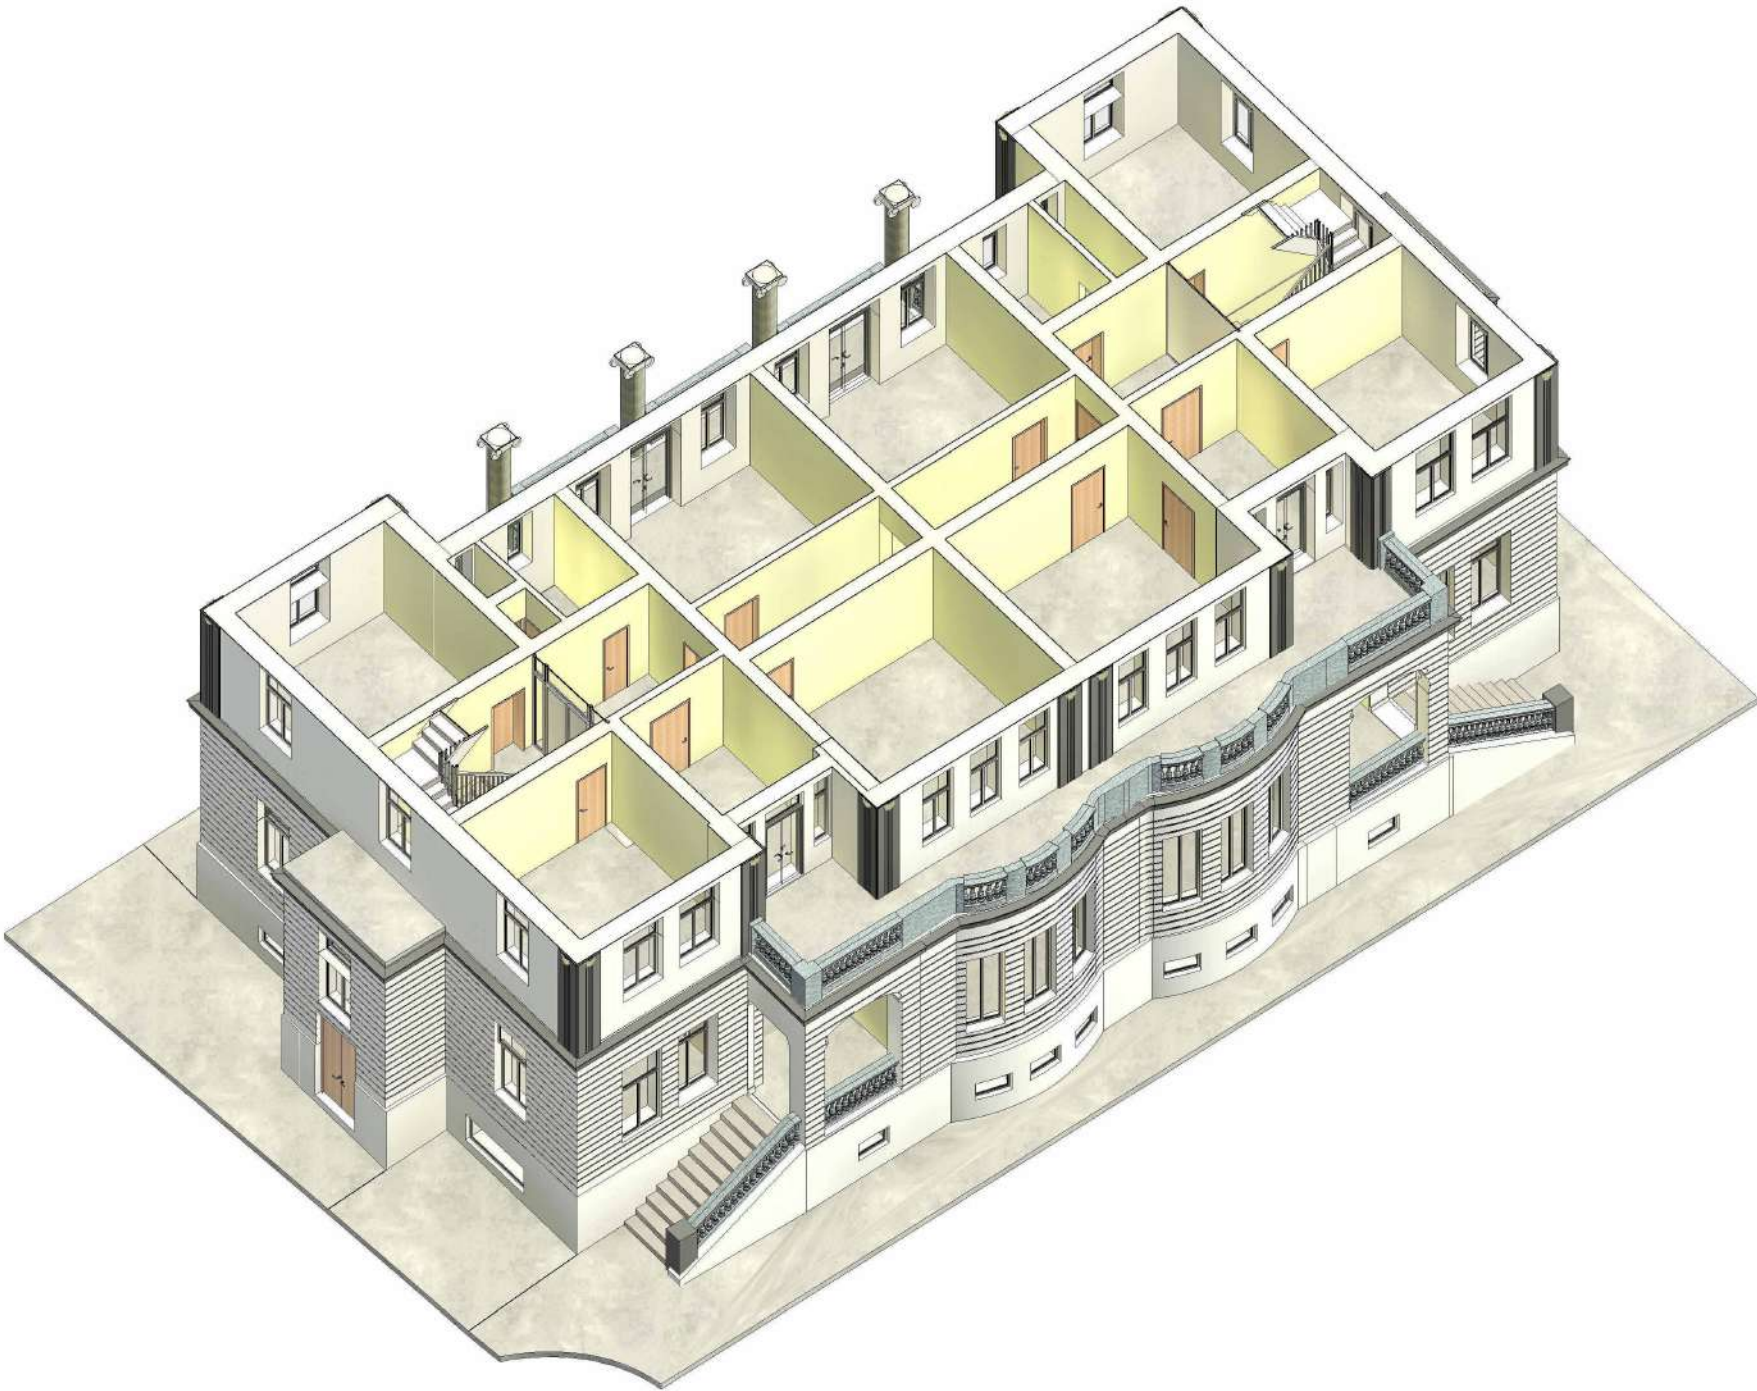

Izvedeno stanje objekta izradili:



Lokacija: Kragujevac

Vrsta tehničke dokumentacije: Projekat postojećeg stanja

Naziv crteža: Tablice površina i 3D - Prvi Sprat

Izvedeno stanje objekta izradili: inž.geod. Luka Knežević


Revit/CAD BIM Modeler inž.geod. Luka Knežević

Razmera: 1:100

Datum: 06/17/25

Format: A3

Broj crteža: 2.1

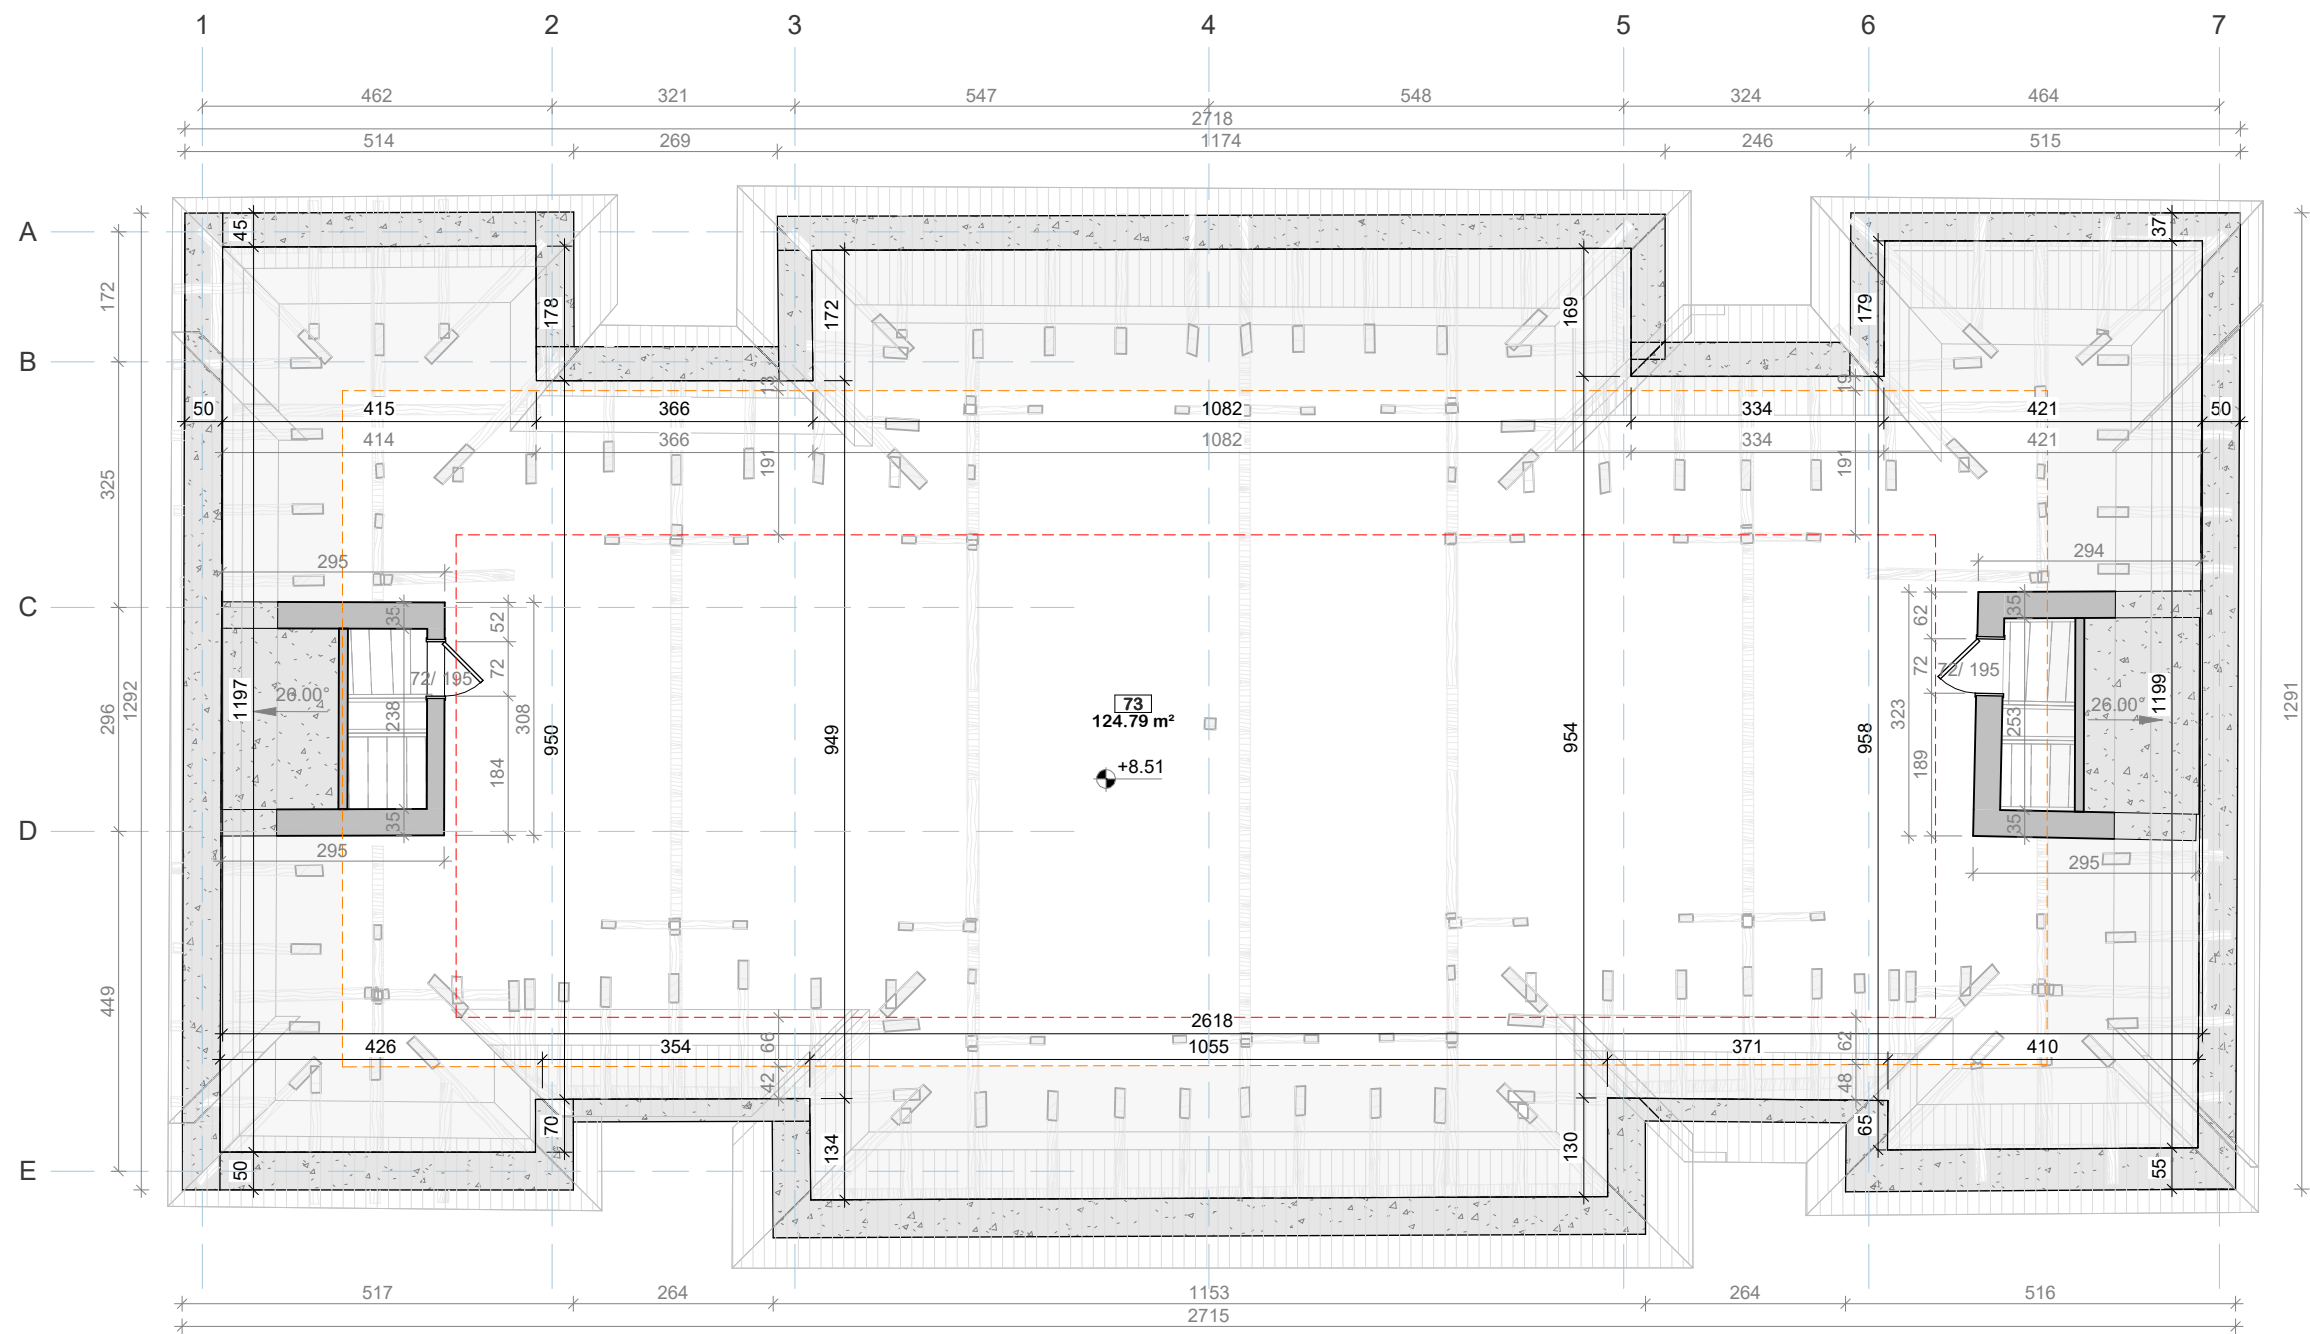

Osnova Potkrovlja



1 : 100

Izvedeno stanje objekta izradili: RADIN	Lokacija: Kragujevac	Izvedeno stanje objekta izradili: inž.geod. Luka Knežević	Razmera: 1:100
	Vrsta tehničke dokumentacije: Projekat postojećeg stanja		Datum: 06/17/25
	Naziv crteža: Osnova Potkrovlja		Format: A3
		Revit/CAD BIM Modeler inž.geod. Luka Knežević	Broj crteža: 3


LEGENDA	
	Linija redukcije korisne visine +2.60m - 100%
	Linija redukcije korisne visine +1.90-260m - 50%
	Površine <h=1.90m visine se ne obračunavaju kao korisna površina

NETO POVRŠINA - POTKROVLJE	
Br. prostorije	P (m2)
73	124.79 m ²
Ukupno: 1	
	124.79 m ²

BRUTO POVRŠINA - POTKROVLJE	
Etaža	P (m2)
Podrum	428.08 m ²

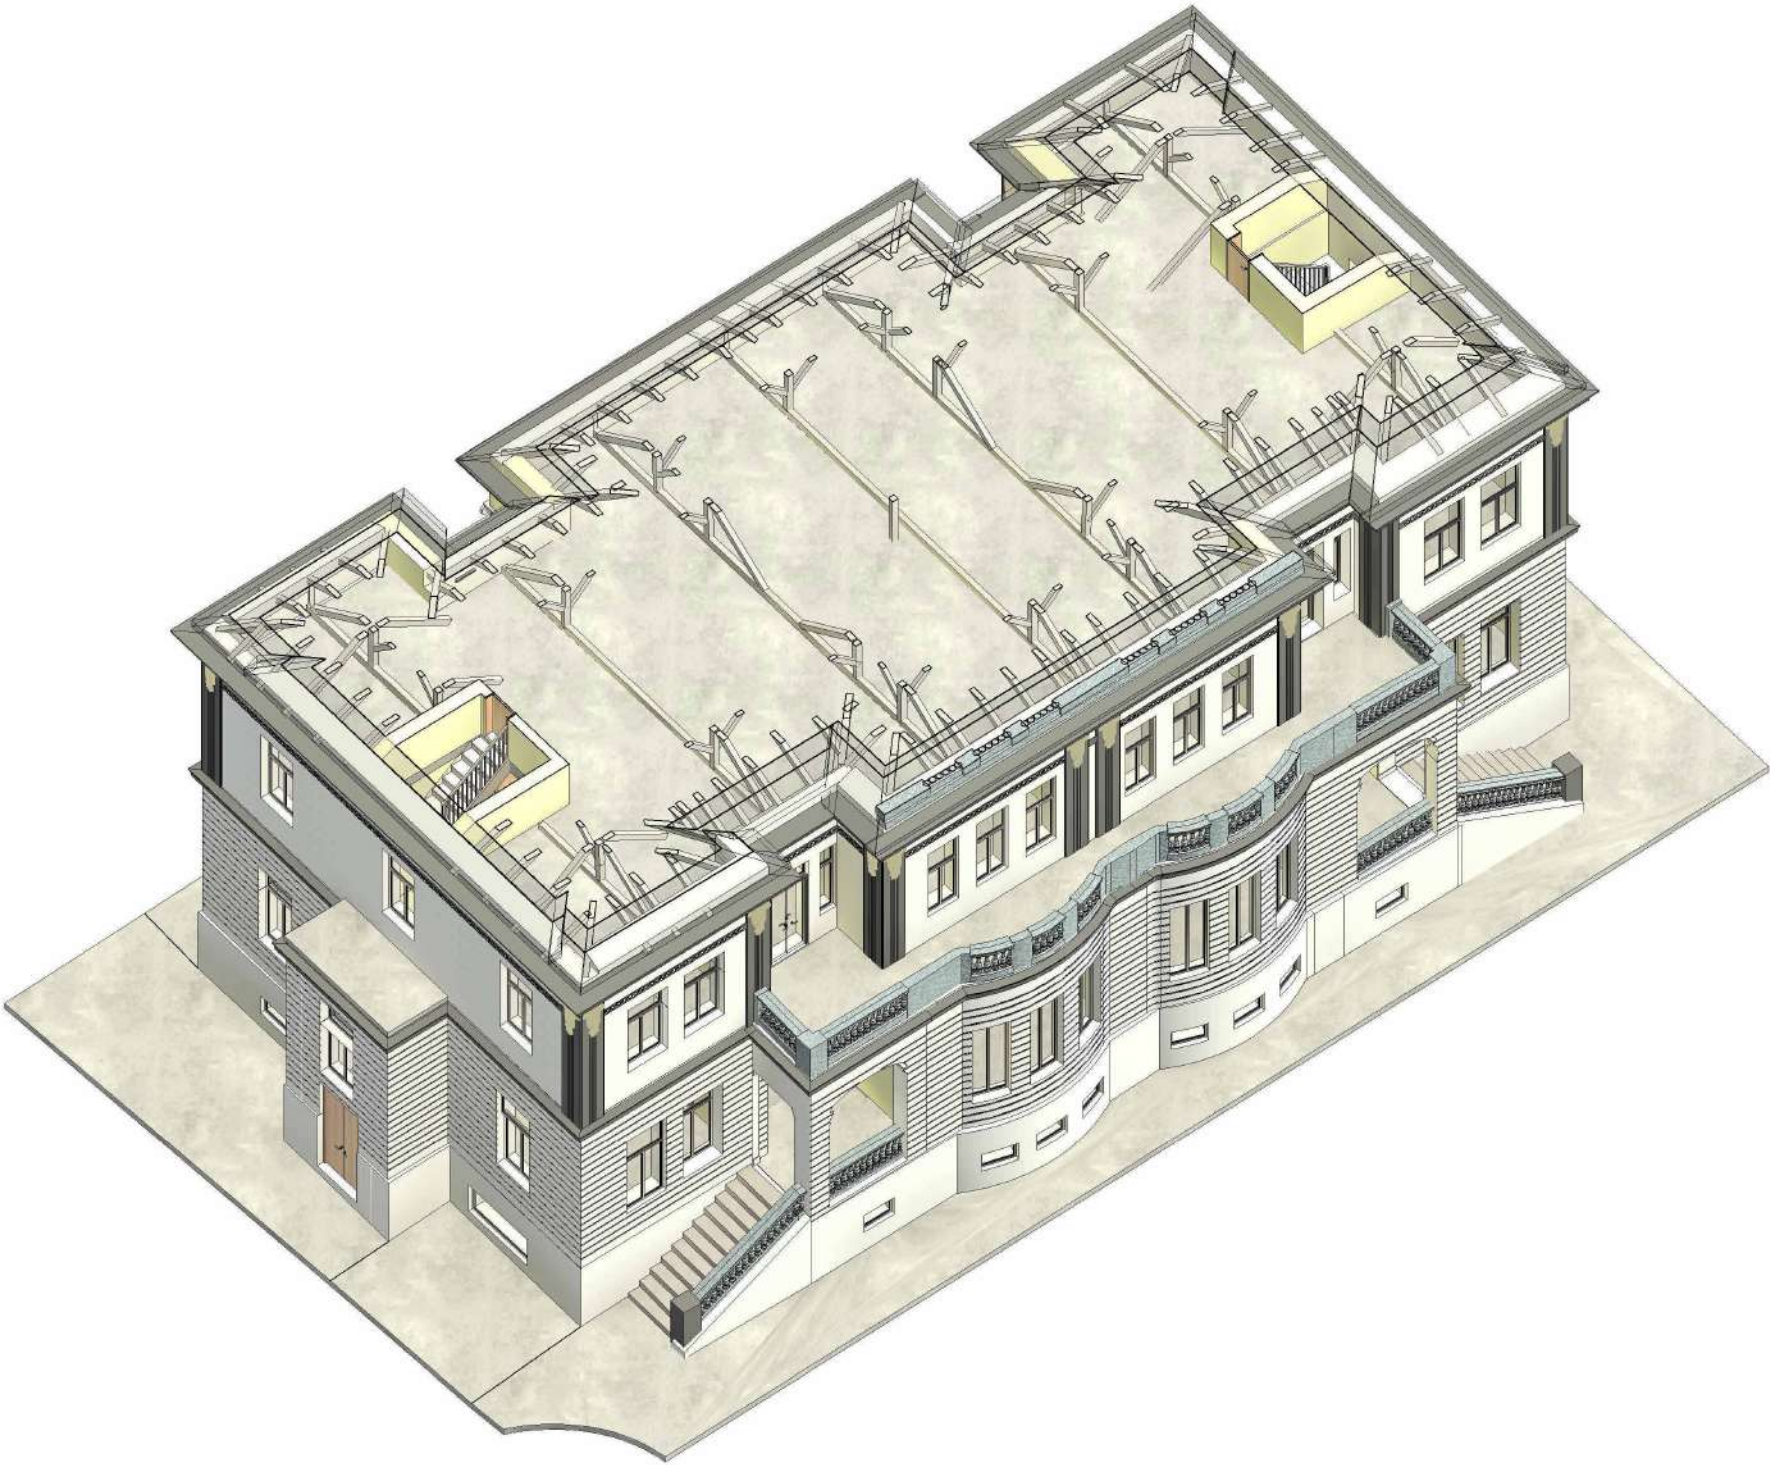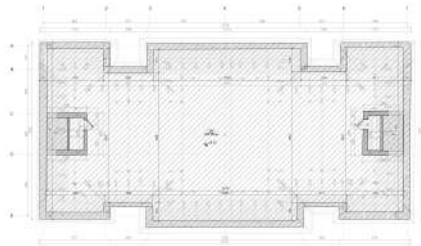


Izvedeno stanje objekta izradili: 	Lokacija: Kragujevac	Izvedeno stanje objekta izradili: inž.geod. Luka Knežević Revit/CAD BIM Modeler inž.geod. Luka Knežević	Razmera: 1:100
	Vrsta tehničke dokumentacije: Projekat postojećeg stanja		Datum: 06/17/25
	Naziv crteža: Tablice površina i 3D - Potkrovlje		Format: A3
			Broj crteža: 3.1

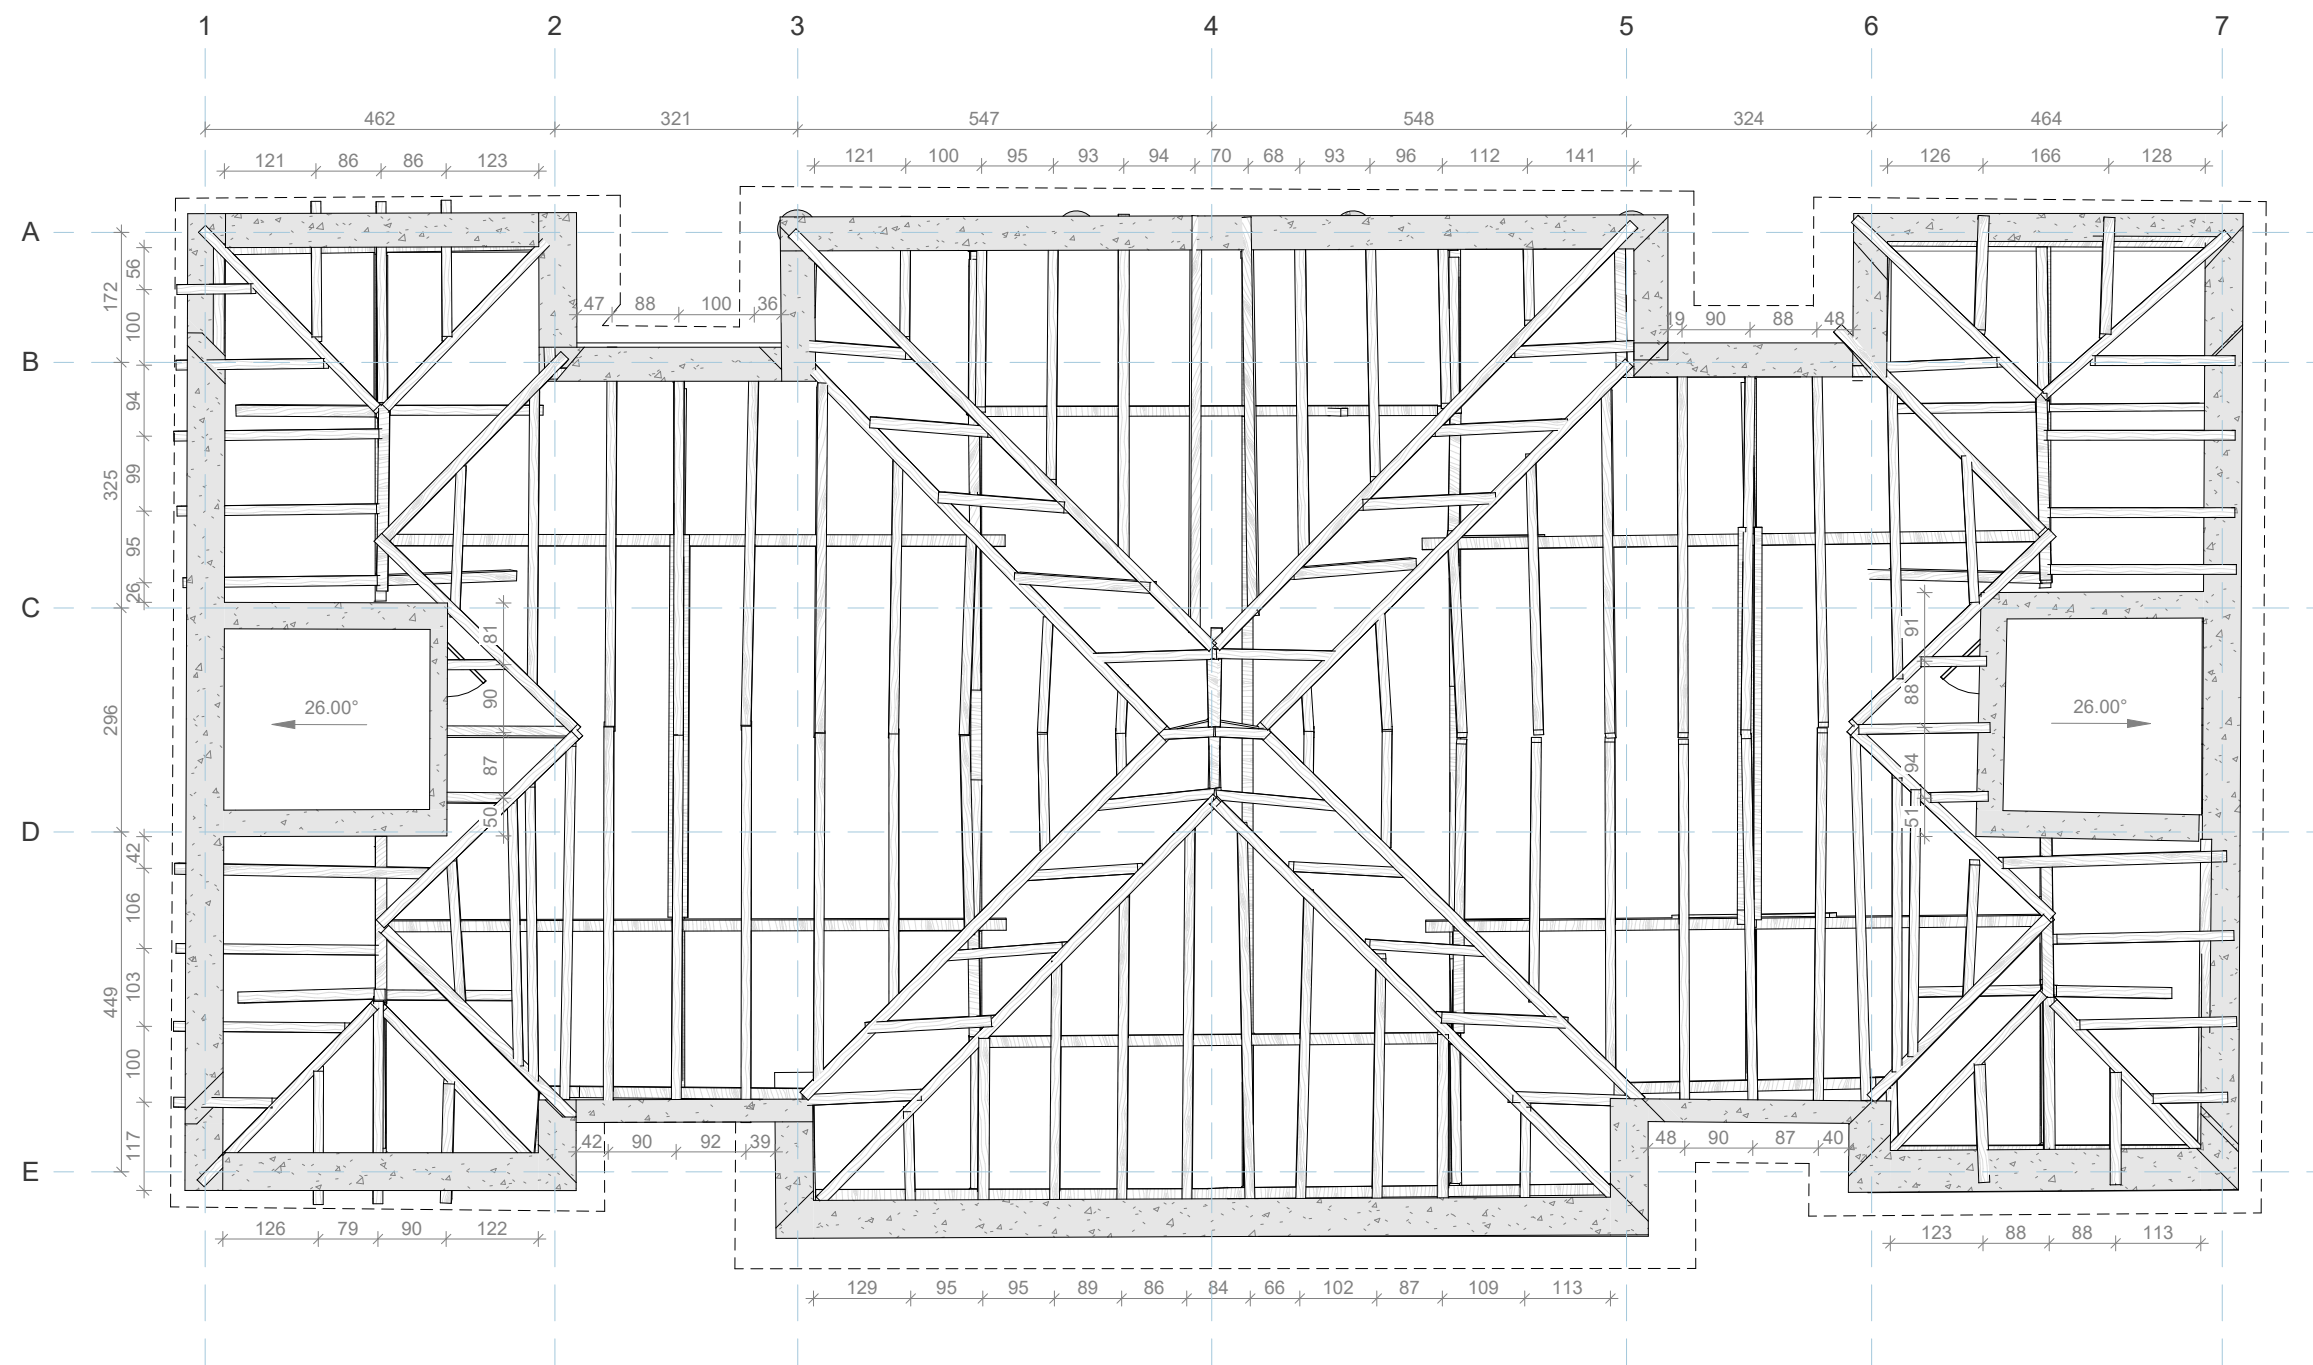

Osnova Krovne Konstrukcije

1 : 100

Izvedeno stanje objekta izradili: RADIN	Lokacija:	Kragujevac	Izvedeno stanje objekta izradili: inž.geod. Luka Knežević	Razmera:	1:100
	Vrsta tehničke dokumentacije:	Projekat postojećeg stanja		Datum:	06/17/25
	Naziv crteža:	Osnova Krovne Konstrukcije		Format:	A3
			Revit/CAD BIM Modeler inž.geod. Luka Knežević	Broj crteža:	4

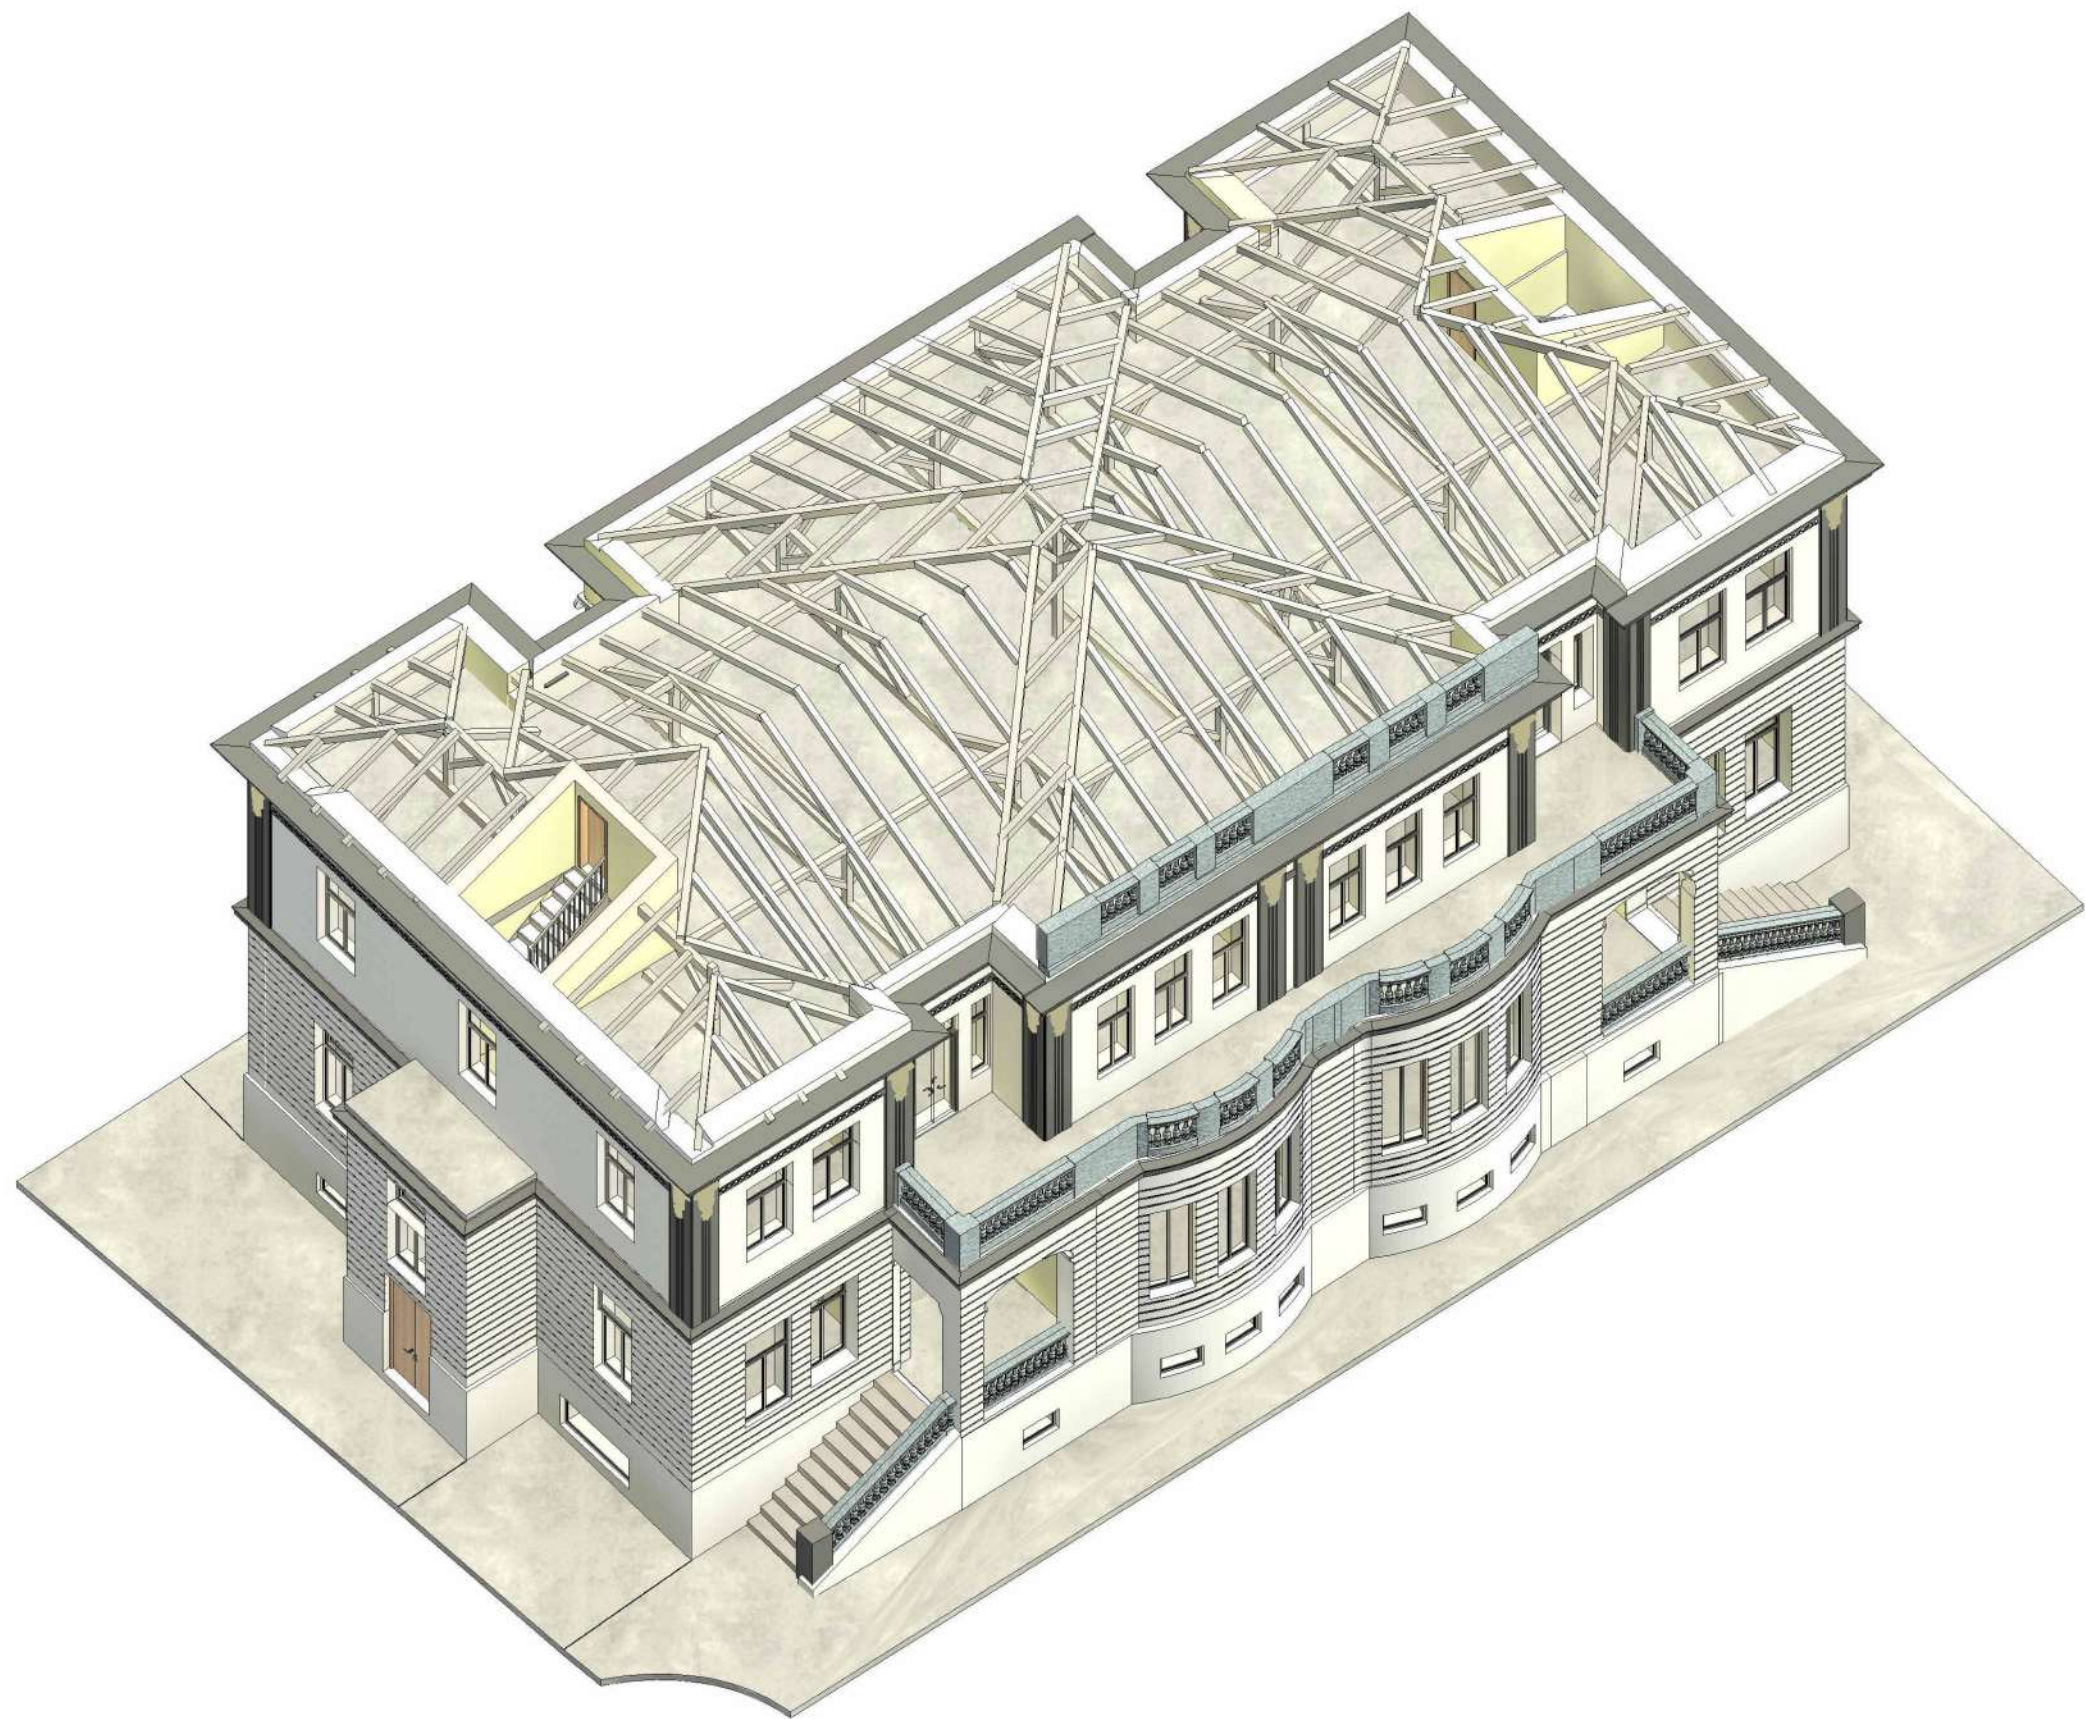

Izvedeno stanje objekta izradili:



Lokacija:

Kragujevac

Vrsta tehničke dokumentacije:

Projekat postojećeg stanja

Naziv crteža:

Krovna Konstrukcija 3D

Izvedeno stanje objekta izradili:
inž.geod. Luka Knežević

Revit/CAD BIM Modeler
inž.geod. Luka Knežević

Razmera: 1:100


Datum: 06/17/25

Format: A3

Broj crteža: 4.1



Izvedeno stanje objekta izradili: RADIN	Lokacija: Kragujevac		Izvedeno stanje objekta izradili: inž.geod. Luka Knežević Revit/CAD BIM Modeler inž.geod. Luka Knežević	Razmera: 1:100
	Vrsta tehničke dokumentacije: Projekat postojećeg stanja			Datum: 06/17/25
	Naziv crteža: Krov 3D			Format: A3
				Broj crteža: 5.1

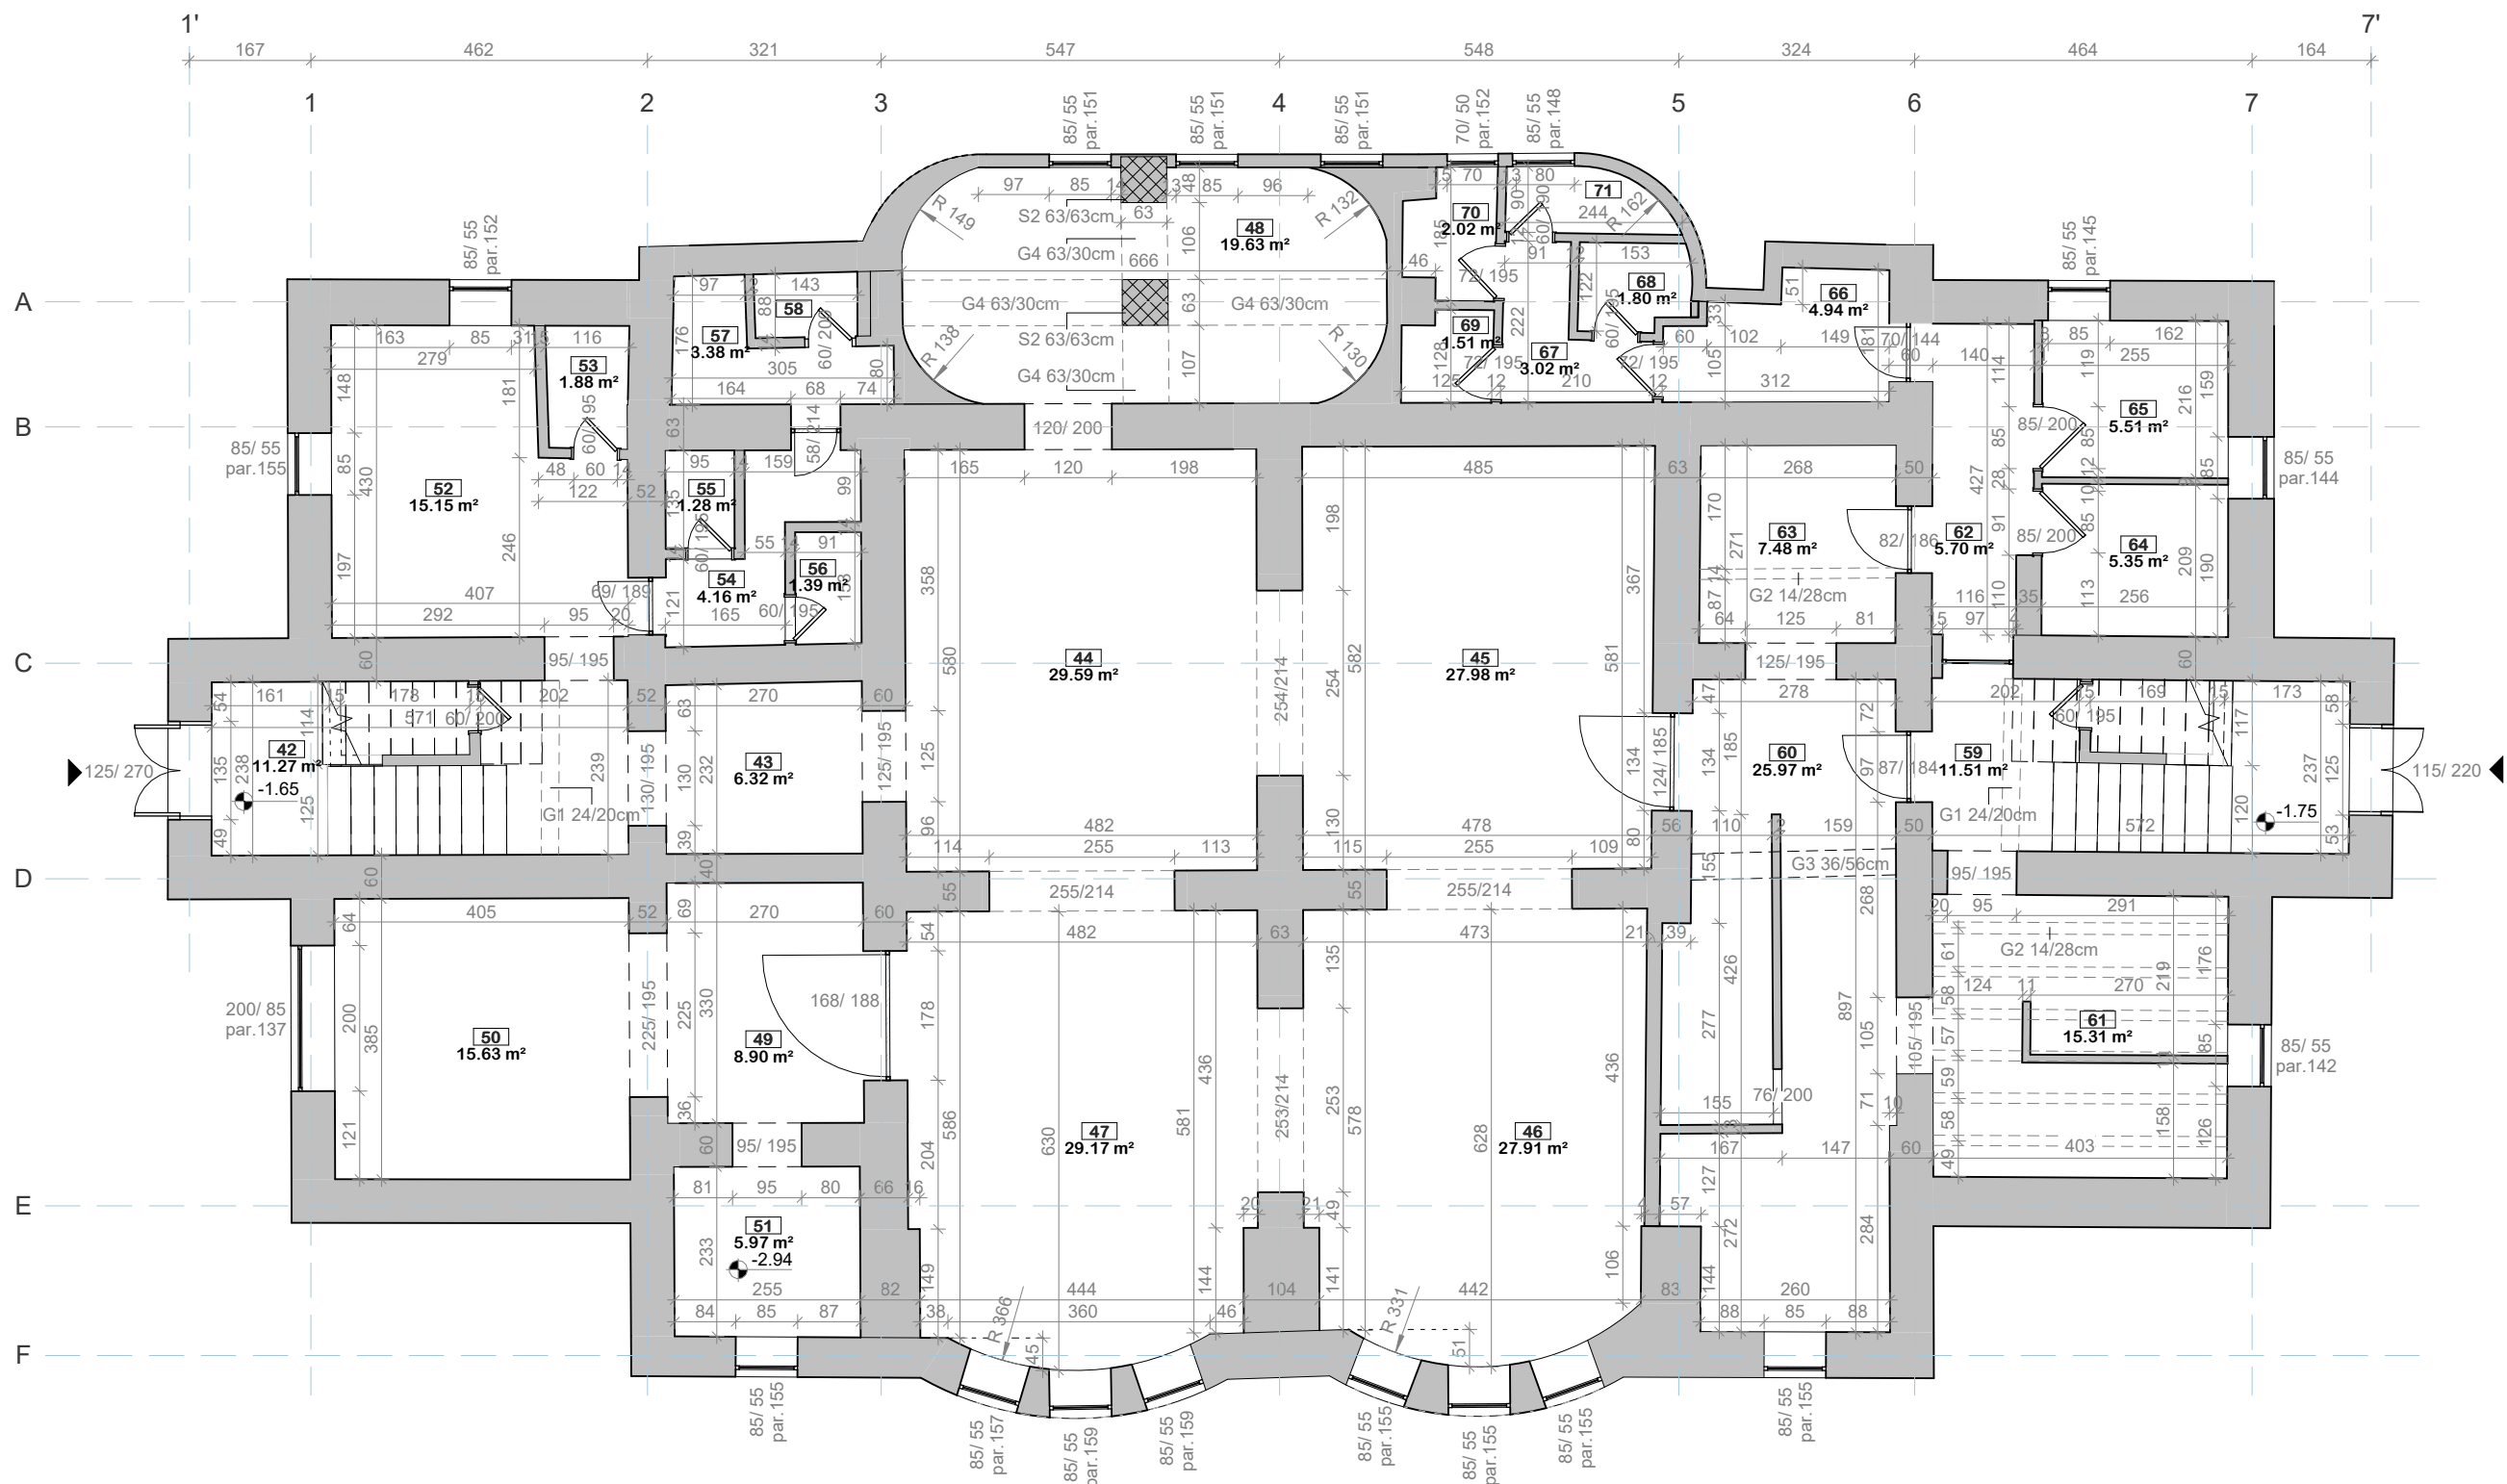

Osnova Podruma

1 : 100

STUBOVI S2: 63/63cm	GREDE G1: 24/20cm, podstepenišna greda G2: 14/28cm, na visini -0.50 G3: 36/56cm, na visini -0.86 G4: 63/30cm, na visini -0.40	Izvedeno stanje objekta izradili: RADIN	Lokacija: Kragujevac	Izvedeno stanje objekta izradili: inž.geod. Luka Knežević	Razmera: 1:100
			Vrsta tehničke dokumentacije: Projekat postojećeg stanja		Datum: 06/17/25
			Naziv crteža: Osnova Podrum -1	Revit/CAD BIM Modeler inž.geod. Luka Knežević	Format: A3
					Broj crteža: 6



NETO POVRŠINA - PODRUM

Br. prostorije	P (m2)
42	11.27 m ²
43	6.32 m ²
44	29.59 m ²
45	27.98 m ²
46	27.91 m ²
47	29.17 m ²
49	8.90 m ²
50	15.63 m ²
51	5.97 m ²
48	19.63 m ²
52	15.15 m ²
53	1.88 m ²
54	4.16 m ²
55	1.28 m ²
56	1.39 m ²
57	3.38 m ²
58	1.25 m ²
59	11.51 m ²
60	25.97 m ²
61	15.31 m ²
62	5.70 m ²
63	7.48 m ²
64	5.35 m ²
65	5.51 m ²
66	4.94 m ²
67	3.02 m ²
68	1.80 m ²
69	1.51 m ²
70	2.02 m ²
71	1.87 m ²

Ukupno: 30 302.83 m²

BRUTO POVRŠINA - PODRUM

Etaža	P (m2)
Podrum	428.08 m ²

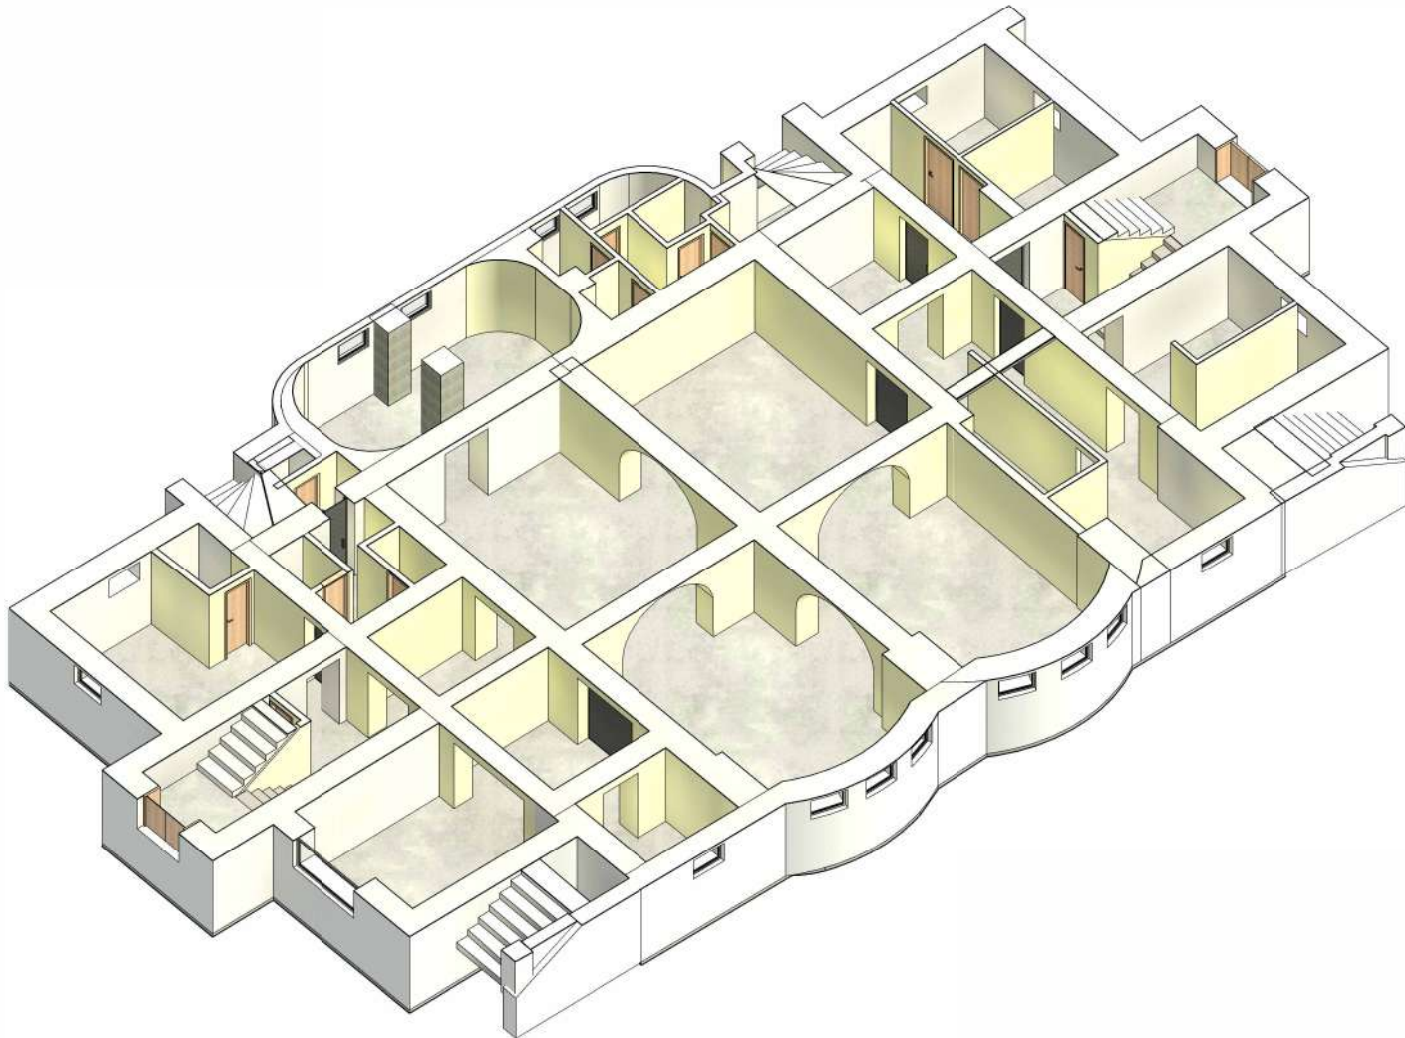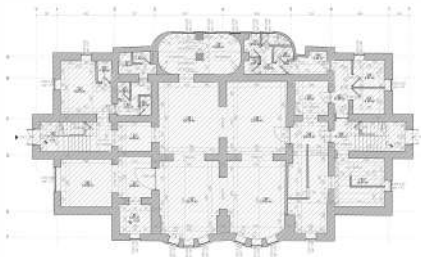

Izvedeno stanje objekta izradili:



Lokacija: Kragujevac

Vrsta tehničke dokumentacije: Projekat postojećeg stanja

Naziv crteža: Tablice površina i 3D - Podrum

Izvedeno stanje objekta izradili: inž.geod. Luka Knežević

Revit/CAD BIM Modeler inž.geod. Luka Knežević

Razmera: 1:100

Datum: 06/17/25

Format: A3

Broj crteža: 6.1

NETO POVRŠINA - UKUPNA	
Br. prostorije	P (m2)

1	10.50 m²
2	7.71 m²
3	14.66 m²
4	10.38 m²
5	7.21 m²
6	14.72 m²
7	30.83 m²
8	31.30 m²
9	29.69 m²
10	29.32 m²
11	16.73 m²
12	18.42 m²
13	5.08 m²
14	0.76 m²
15	1.69 m²
16	16.76 m²
17	18.40 m²
18	4.92 m²
19	0.74 m²
20	1.70 m²
Prizemlje: 20 271.52 m²	

NETO POVRŠINA - UKUPNA	
Br. prostorije	P (m2)

21	10.47 m²
23	7.67 m²
26	9.89 m²
25	8.27 m²
24	7.65 m²
27	21.72 m²
28	22.96 m²
31	10.14 m²
32	17.70 m²
33	19.05 m²
34	5.87 m²
35	1.00 m²
36	1.10 m²
29	21.67 m²
30	23.11 m²
37	11.20 m²
38	16.25 m²
39	18.94 m²
40	5.48 m²
41	2.50 m²
22	7.66 m²
1. Sprat: 21 250.32 m²	

NETO POVRŠINA - UKUPNA	
Br. prostorije	P (m2)

73	124.79 m²
Potktovlje: 1 124.79 m²	


NETO POVRŠINA - UKUPNA	
Br. prostorije	P (m2)

42	11.27 m²
43	6.32 m²
44	29.59 m²
45	27.98 m²
46	27.91 m²
47	29.17 m²
49	8.90 m²
50	15.63 m²
51	5.97 m²
48	19.63 m²
52	15.15 m²
53	1.88 m²
54	4.16 m²
55	1.28 m²
56	1.39 m²
57	3.38 m²
58	1.25 m²
59	11.51 m²
60	25.97 m²
61	15.31 m²
62	5.70 m²
63	7.48 m²
64	5.35 m²
65	5.51 m²
66	4.94 m²
67	3.02 m²
68	1.80 m²
69	1.51 m²
70	2.02 m²
71	1.87 m²
Podrum: 30 302.83 m²	
Ukupno: 72 949.46 m²	


BRUTO POVRŠINA - UKUPNA	
Etaža	P (m2)

Prizemlje	434.51 m²
1. Sprat	379.26 m²
Podrum	428.08 m²
Potktovlje	343.99 m²
Ukupno: 4 1585.84 m²	

Izvedeno stanje objekta izradili: 	Lokacija: Kragujevac	Izvedeno stanje objekta izradili: inž.geod. Luka Knežević Revit/CAD BIM Modeler inž.geod. Luka Knežević	Razmera: 1:100
	Vrsta tehničke dokumentacije: Projekat postojećeg stanja		Datum: 06/17/25
	Naziv crteža: Tablice površina - Ukupno		Format: A3
			Broj crteža: 7

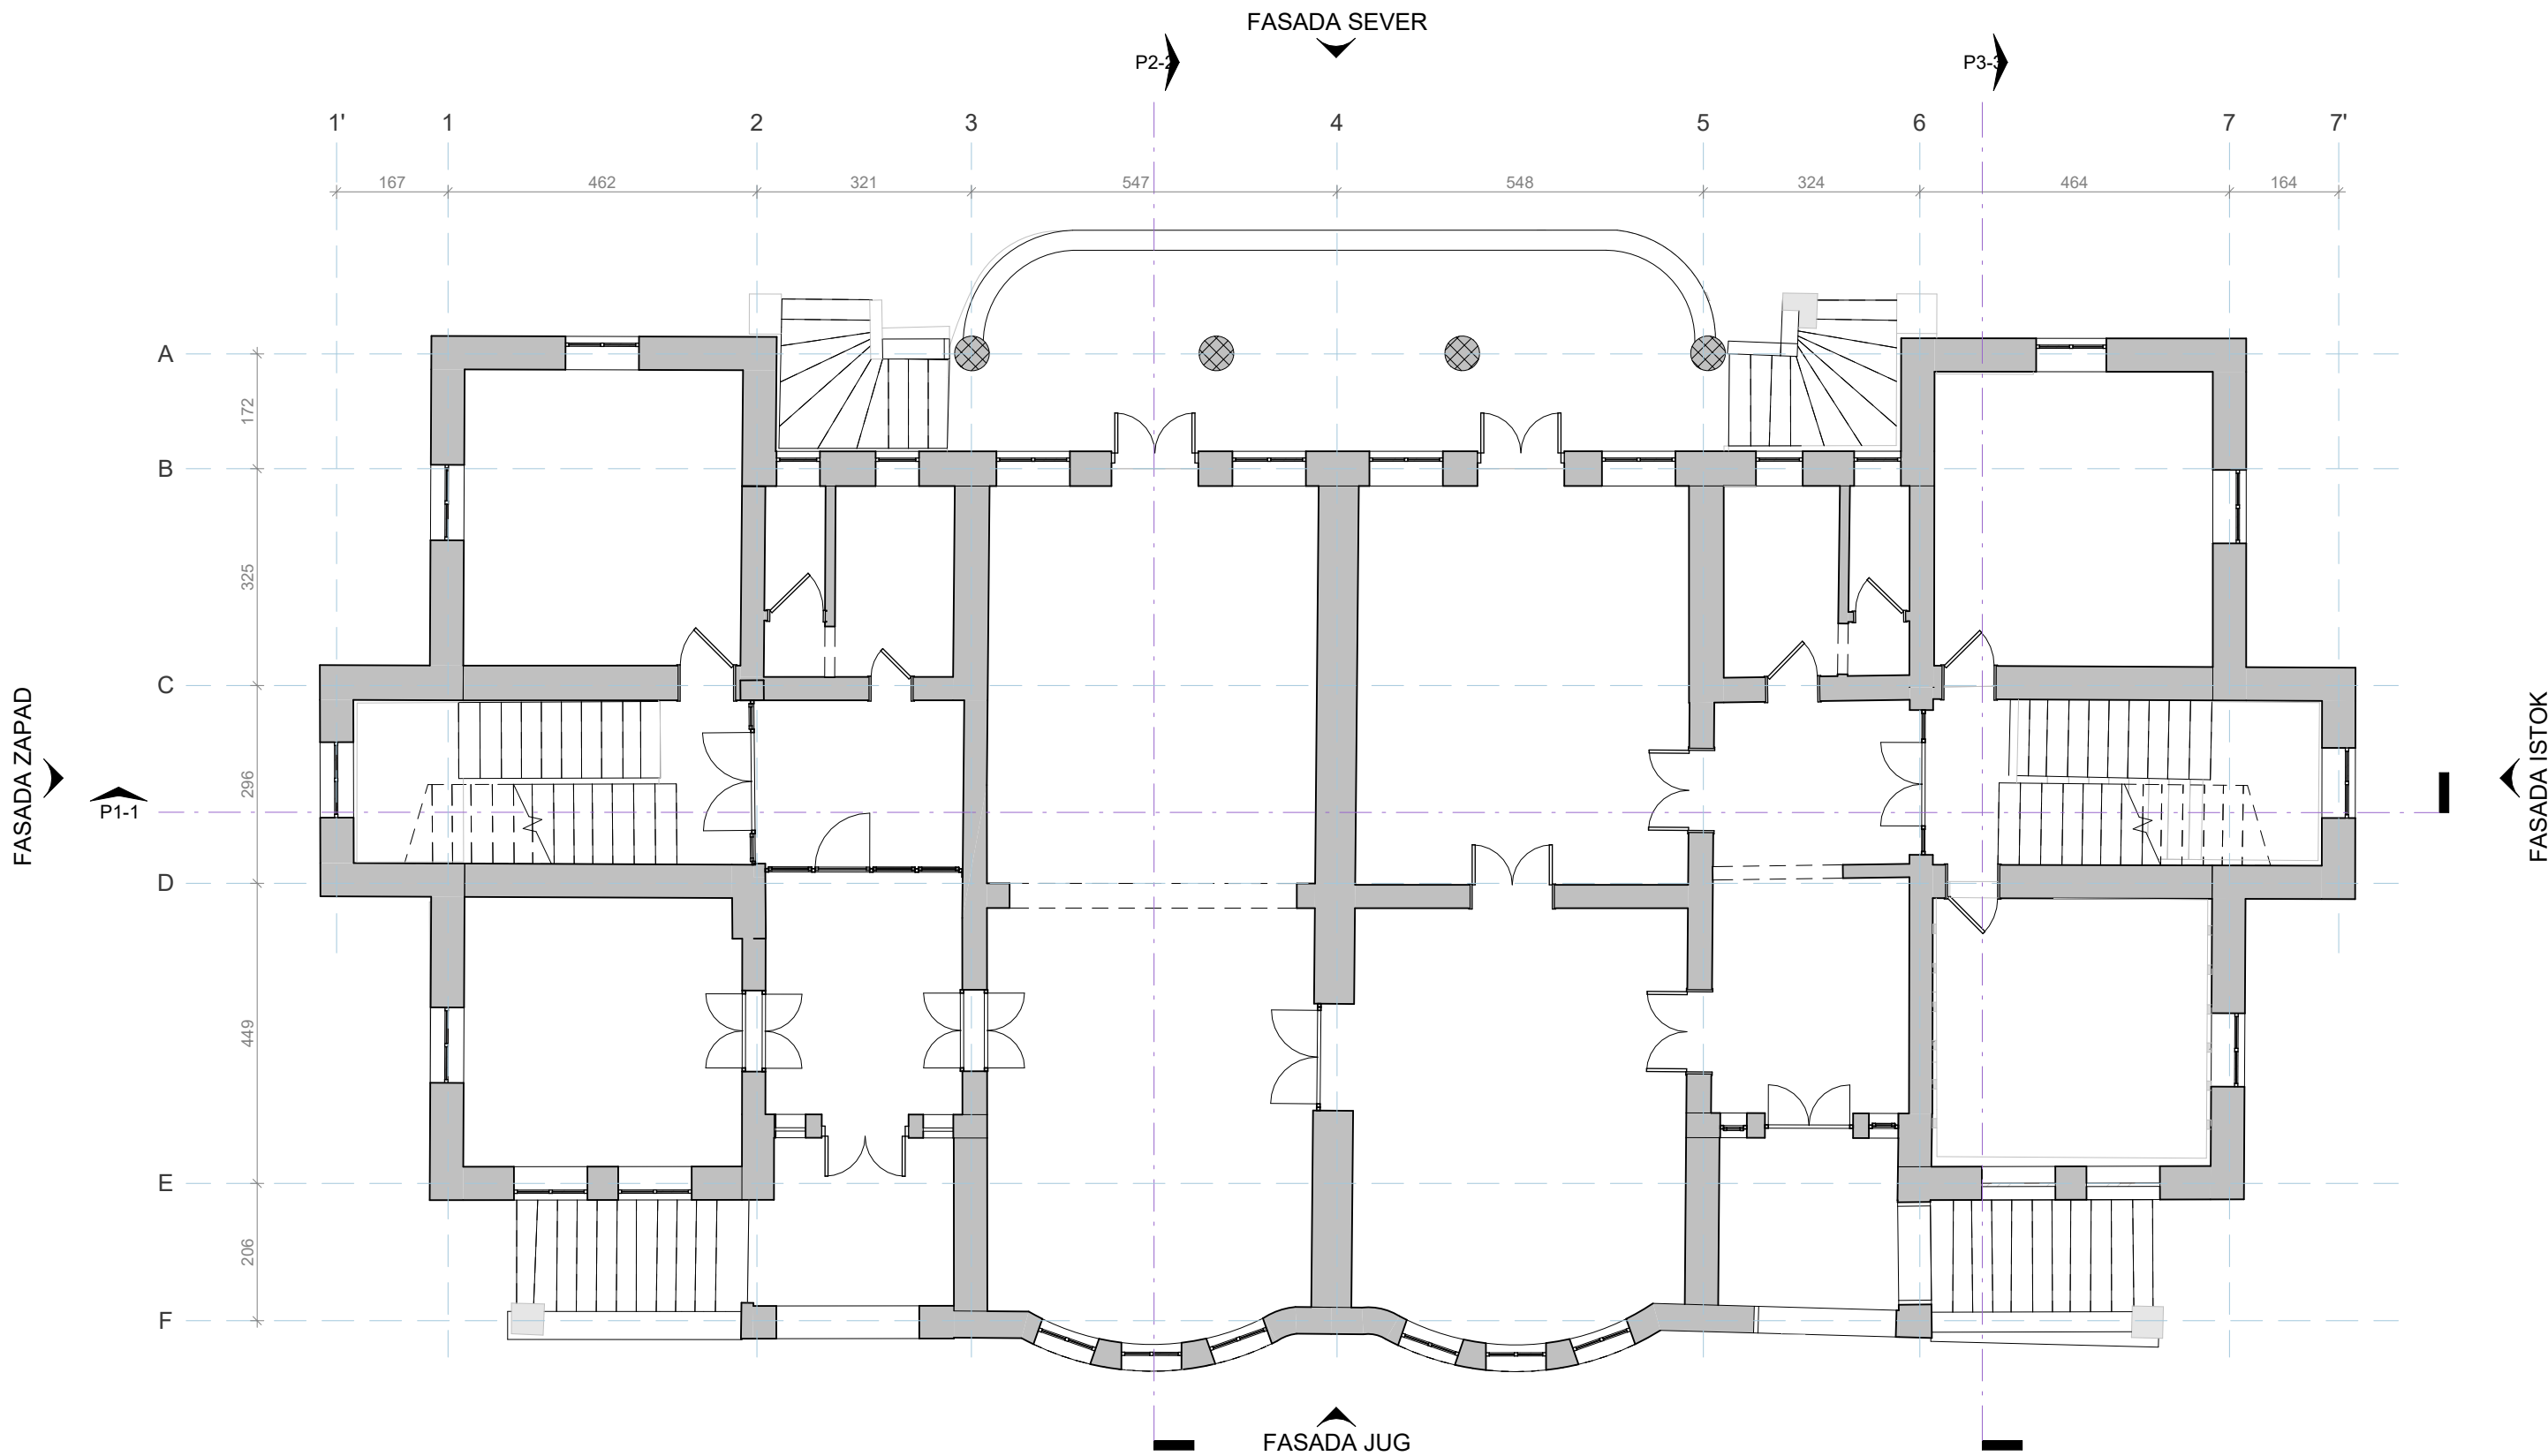

Izvedeno stanje objekta izradili: 	Lokacija: Kragujevac		Izvedeno stanje objekta izradili: inž.geod. Luka Knežević Revit/CAD BIM Modeler inž.geod. Luka Knežević	Razmera: 1:100
	Vrsta tehničke dokumentacije: Projekat postojećeg stanja			Datum: 06/17/25
	Naziv crteža: Položaj Preseka i Izgleda			Format: A3
				Broj crteža: 8

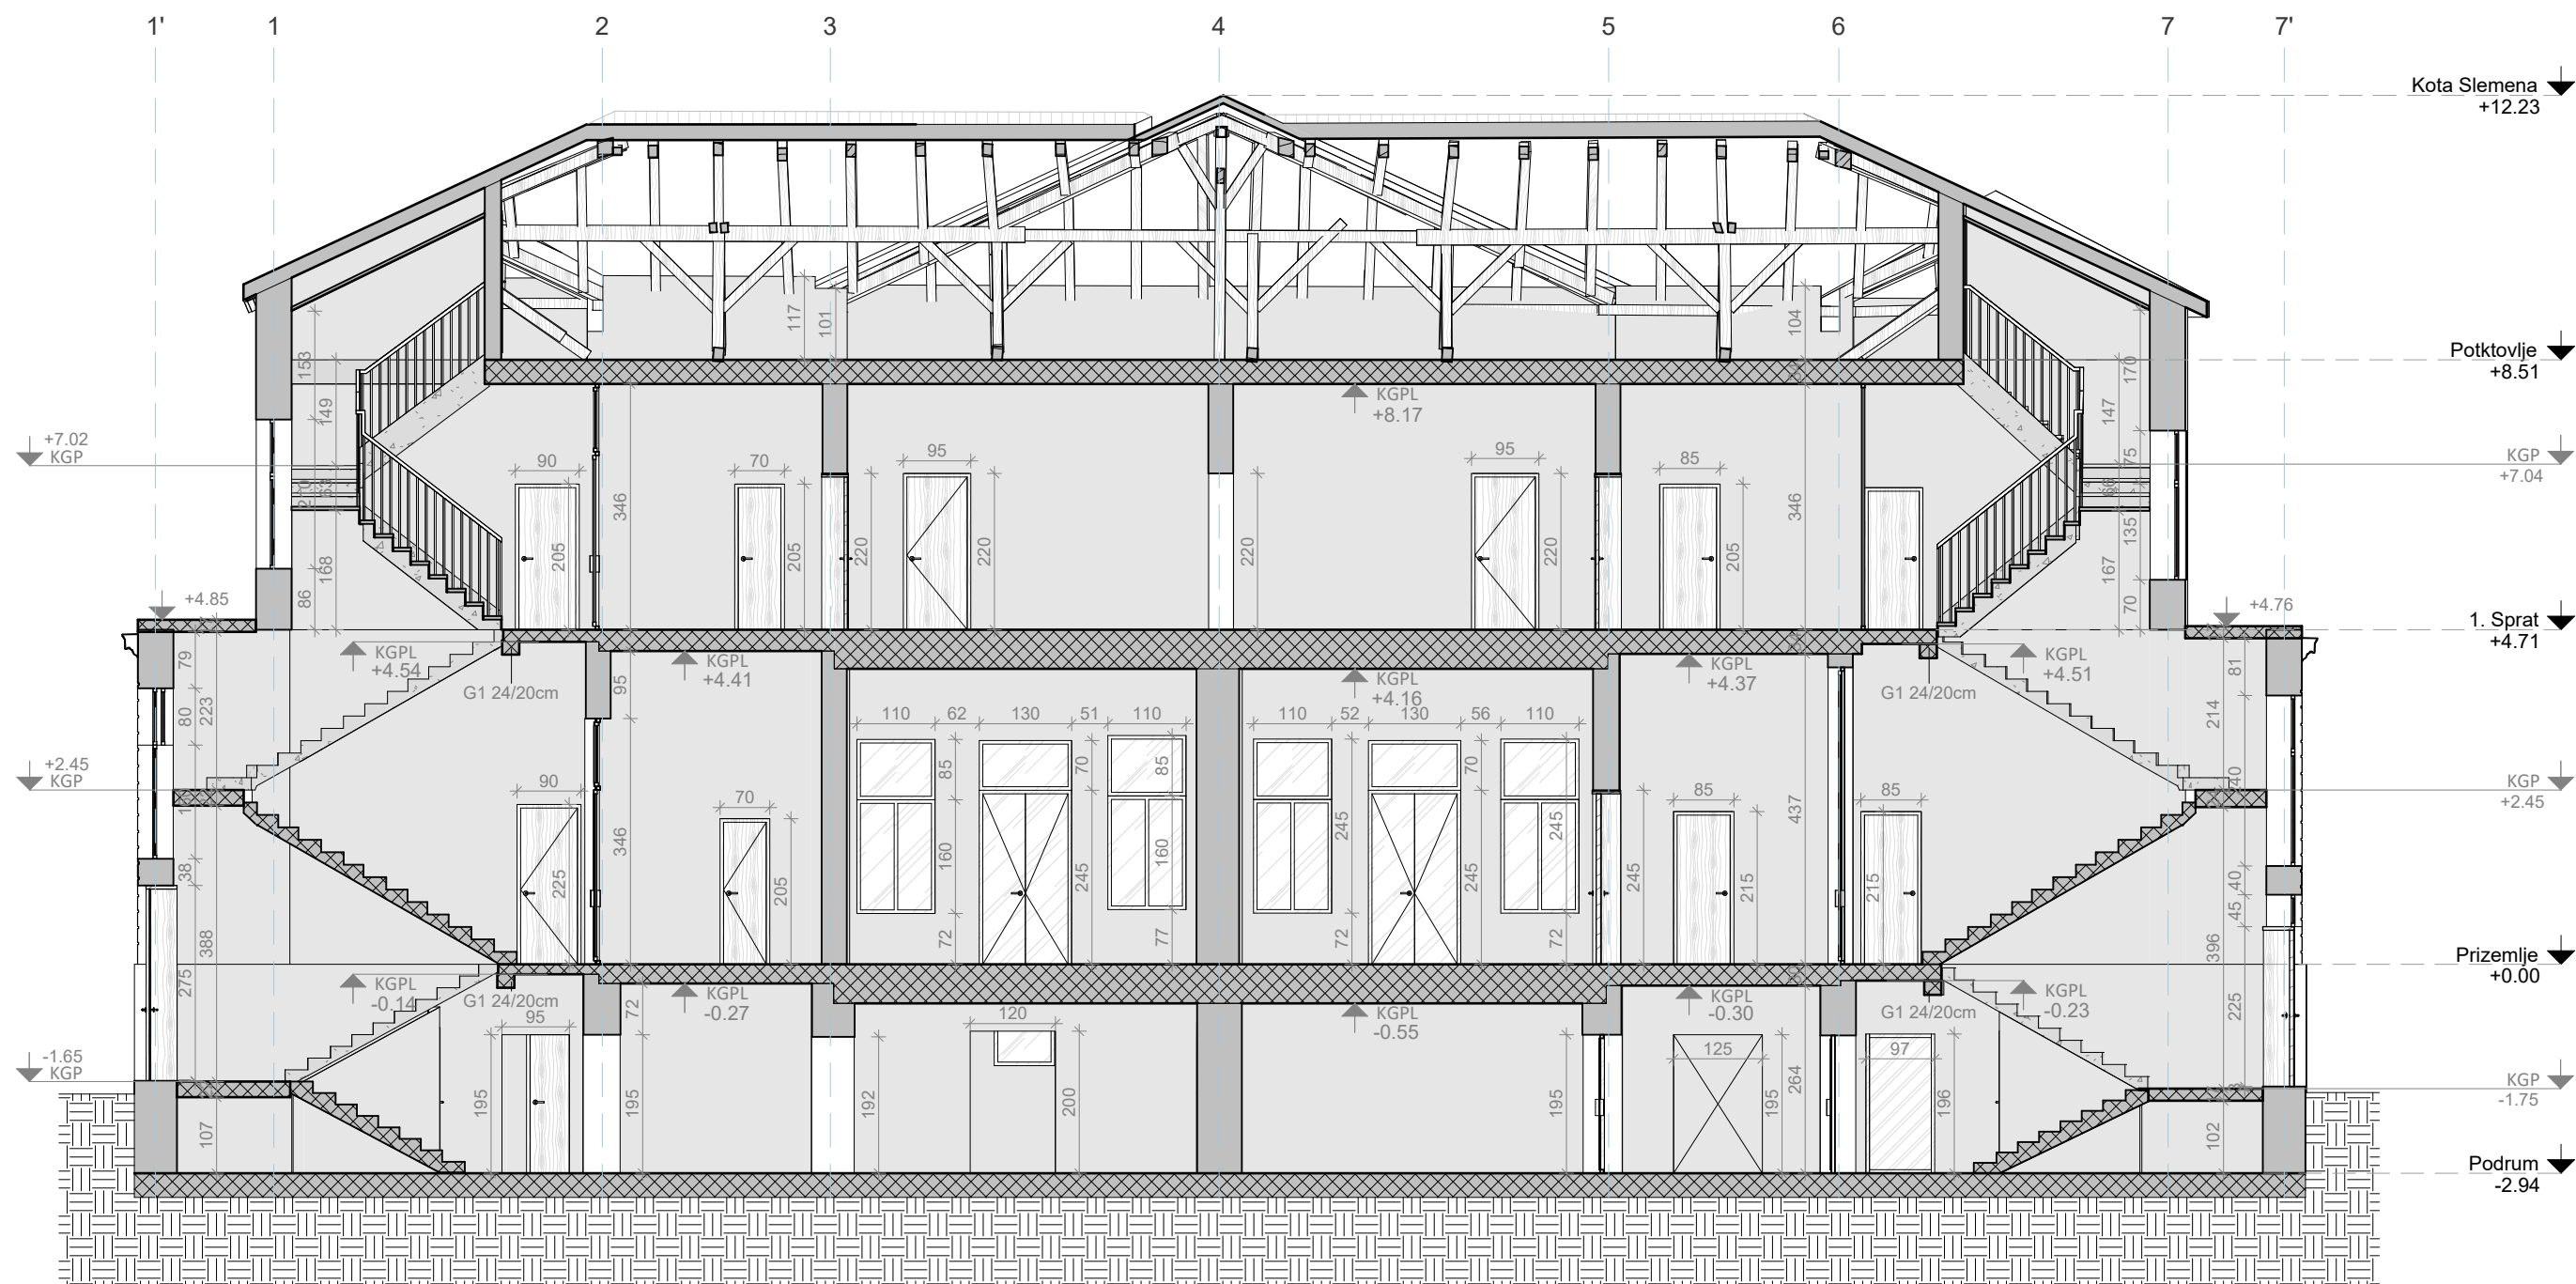

Presek 1-1

1 : 100



Legenda:

KGP -
Kota gotovog poda

KGPL -
Kota gotovog
plafona

Izvedeno stanje objekta izradili:



Lokacija:

Kragujevac

Vrsta tehničke
dokumentacije:

Projekat postojećeg stanja

Naziv crteža:

Podužni presek 1-1

Izvedeno stanje objekta izradili:
inž.geod. Luka Knežević


Revit/CAD BIM Modeler
inž.geod. Luka Knežević

Razmera: 1:100

Datum: 06/17/25

Format: A3


Broj crteža: 9

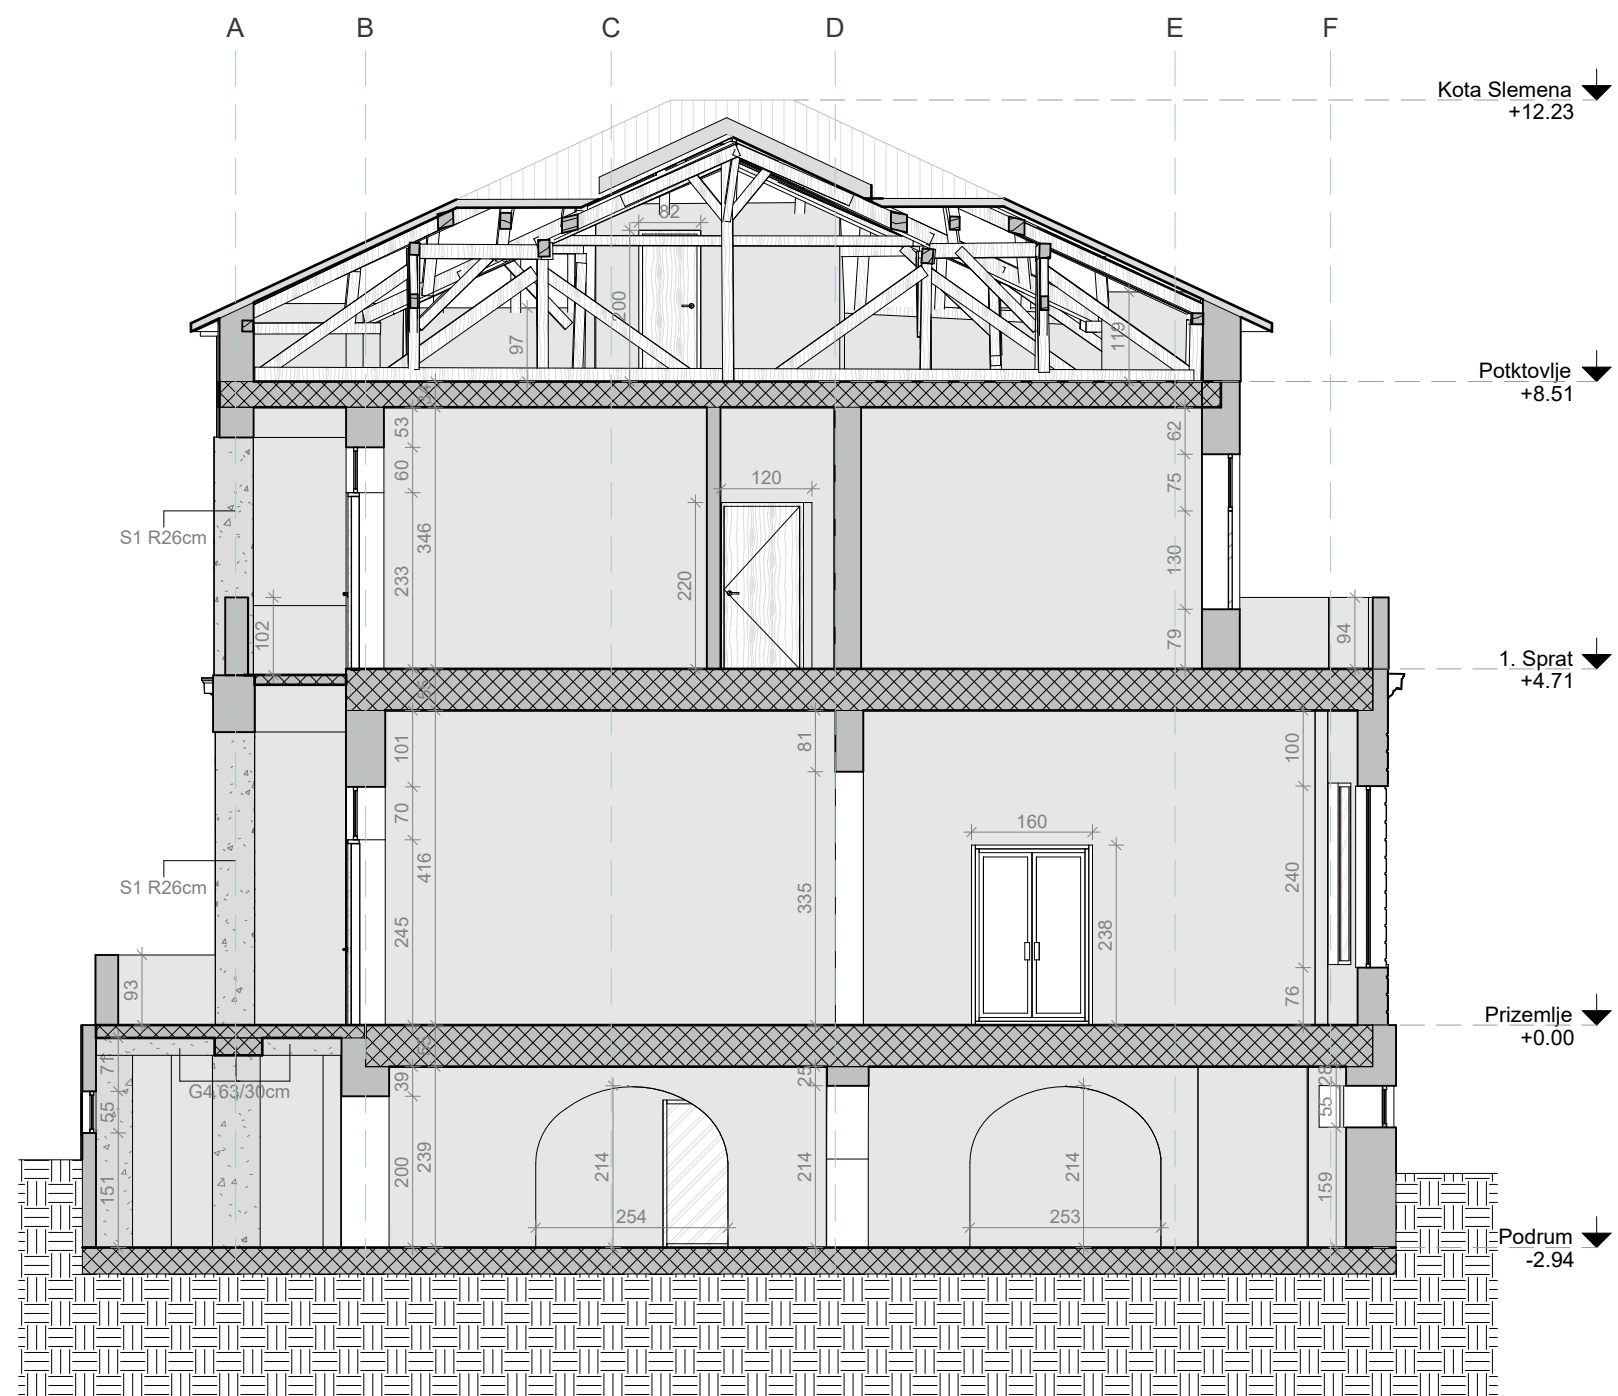

Presek 2-2

1 : 100


Legenda: KGP - Kota gotovog poda KGPL - Kota gotovog plafona	Izvedeno stanje objekta izradili: 	Lokacija: Kragujevac	Izvedeno stanje objekta izradili: inž.geod. Luka Knežević Revit/CAD BIM Modeler inž.geod. Luka Knežević	Razmera: 1:100
		Vrsta tehničke. dokumentacije:		Datum: 06/17/25
		Naziv crteža:		Format: A3
		Poprečni presek 2-2		Broj crteža: 10

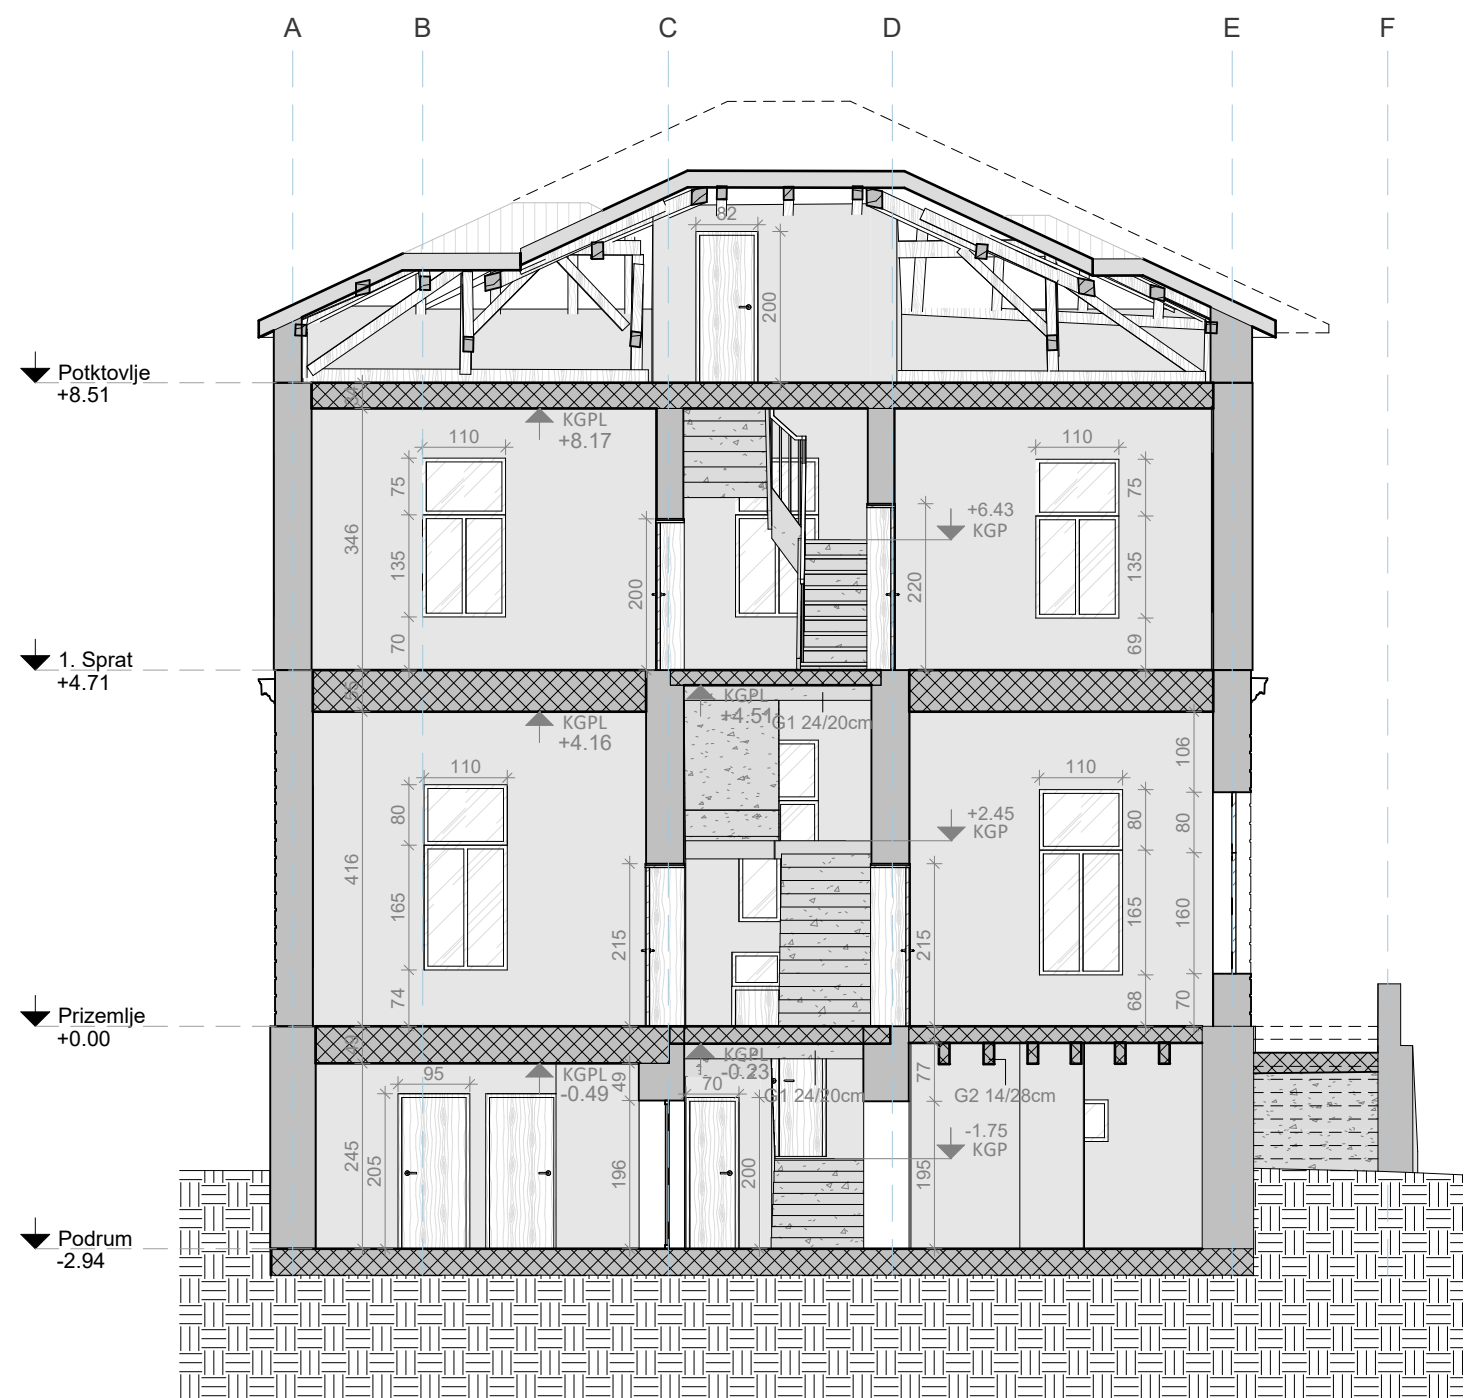

Presek 3-3


1 : 100

Legenda: KGP - Kota gotovog poda KGPL - Kota gotovog plafona	Izvedeno stanje objekta izradili: 	Lokacija: Kragujevac	Izvedeno stanje objekta izradili: inž.geod. Luka Knežević Revit/CAD BIM Modeler inž.geod. Luka Knežević	Razmera: 1:100
		Vrsta tehničke dokumentacije: Projekat postojećeg stanja		Datum: 06/17/25
		Naziv crteža: Poprečni presek 3-3		Format: A3
		Broj crteža: 11		

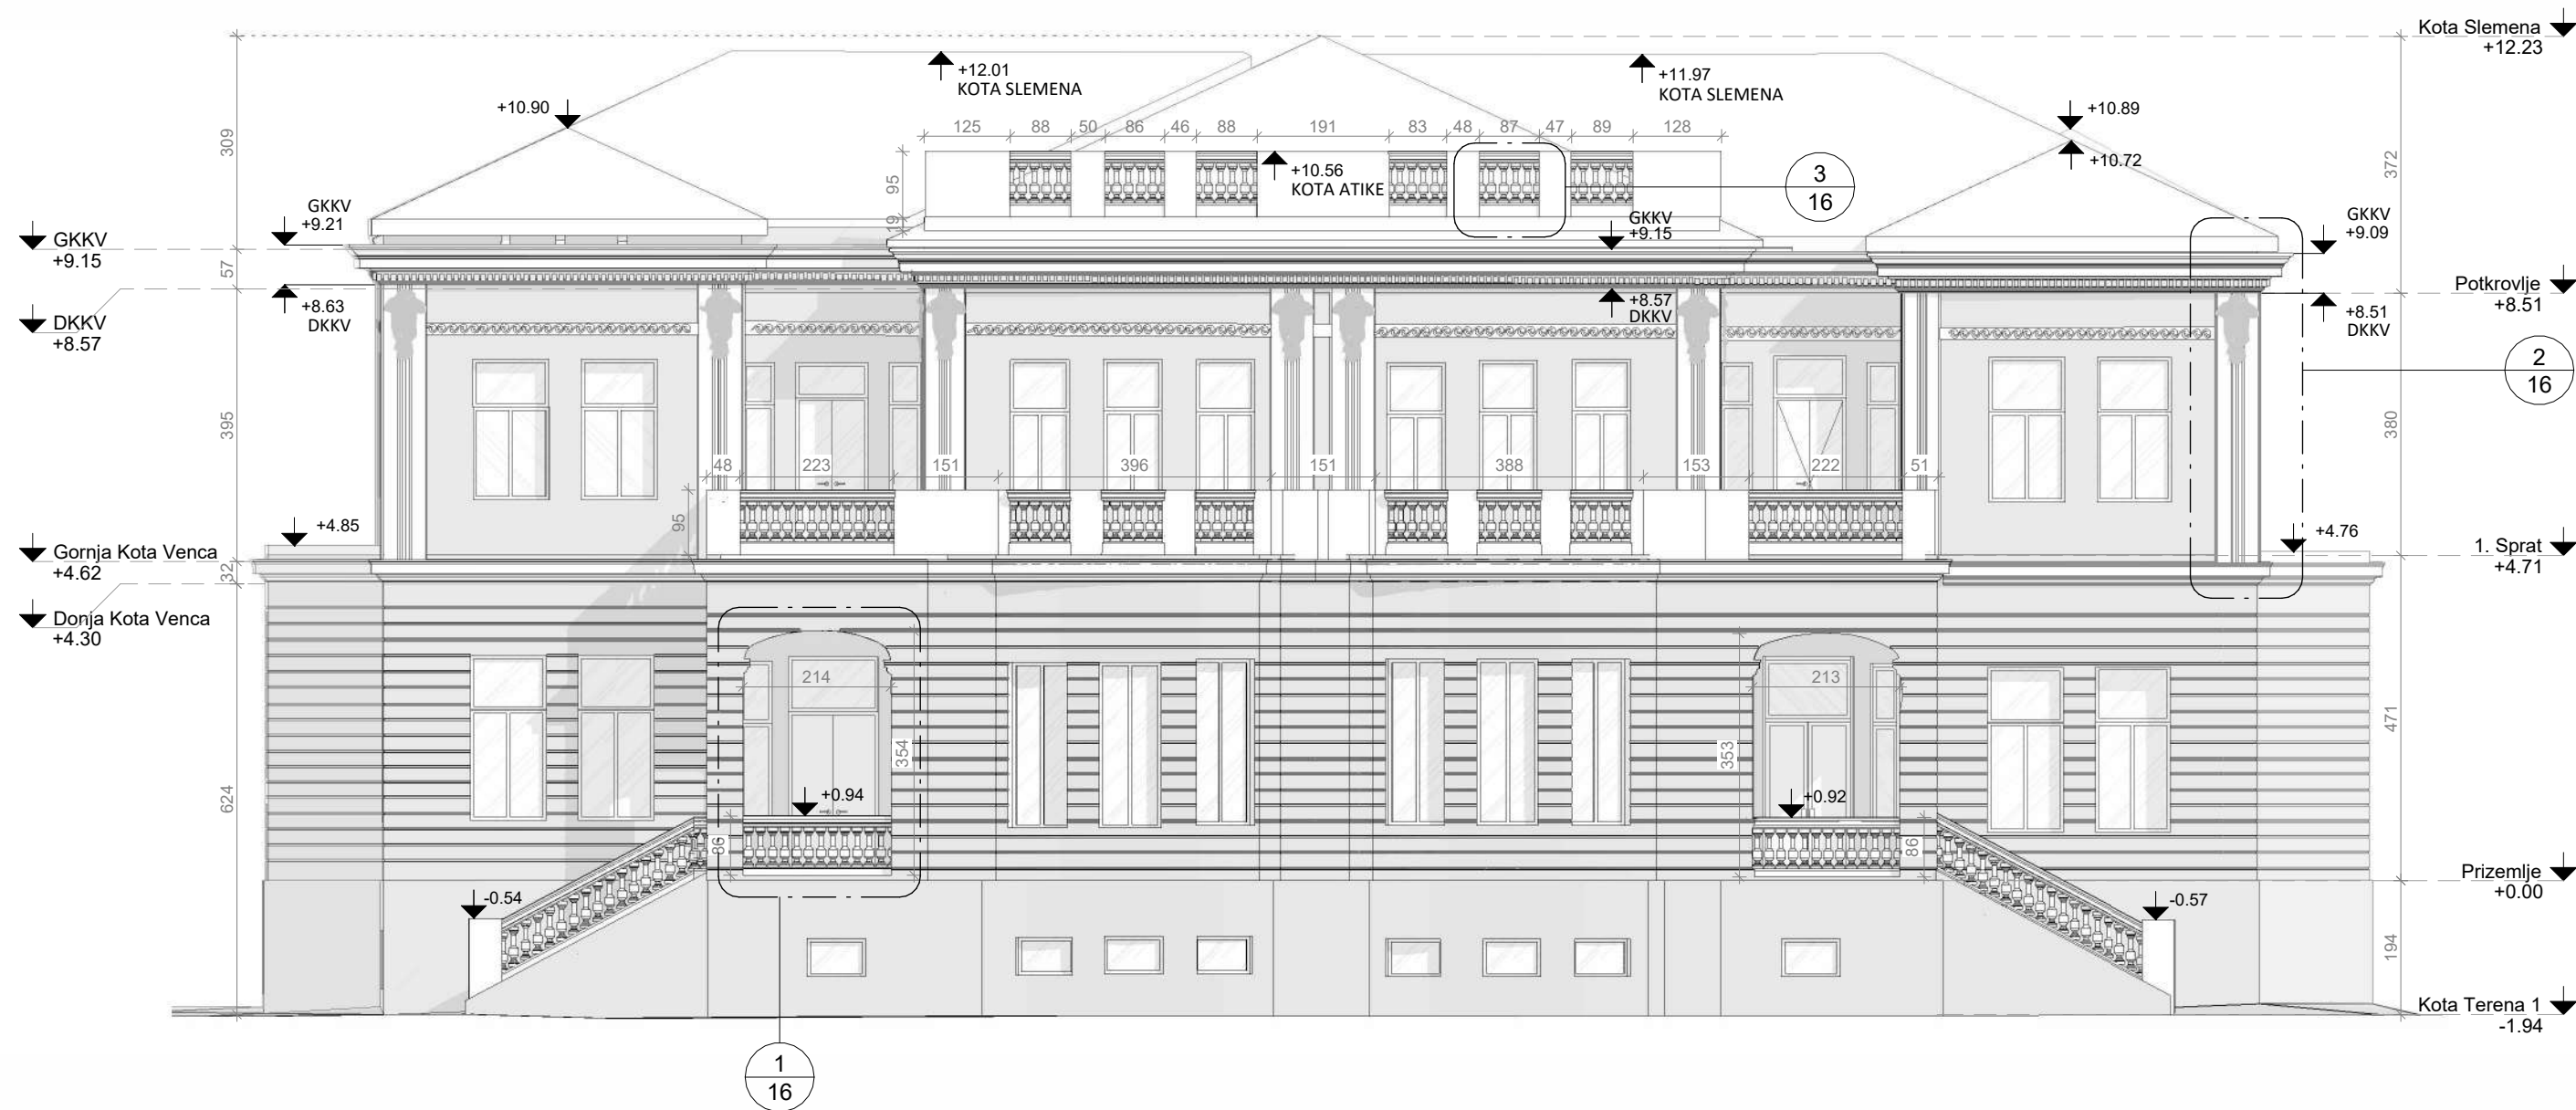


Fasada Jug
1 : 100

Legenda: GKKV - Gornja kota krovnog venca DKKV - Donja kota krovnog venca	Izvedeno stanje objekta izradili: RADIN 	Lokacija: Kragujevac	Izvedeno stanje objekta izradili: inž.geod. Luka Knežević	Razmera: 1:100
		Vrsta tehničke dokumentacije: Projekat postojećeg stanja		Datum: 06/17/25
		Naziv crteža: Fasada JUG	Revit/CAD BIM Modeler inž.geod. Luka Knežević	Format: A3
				Broj crteža: 12

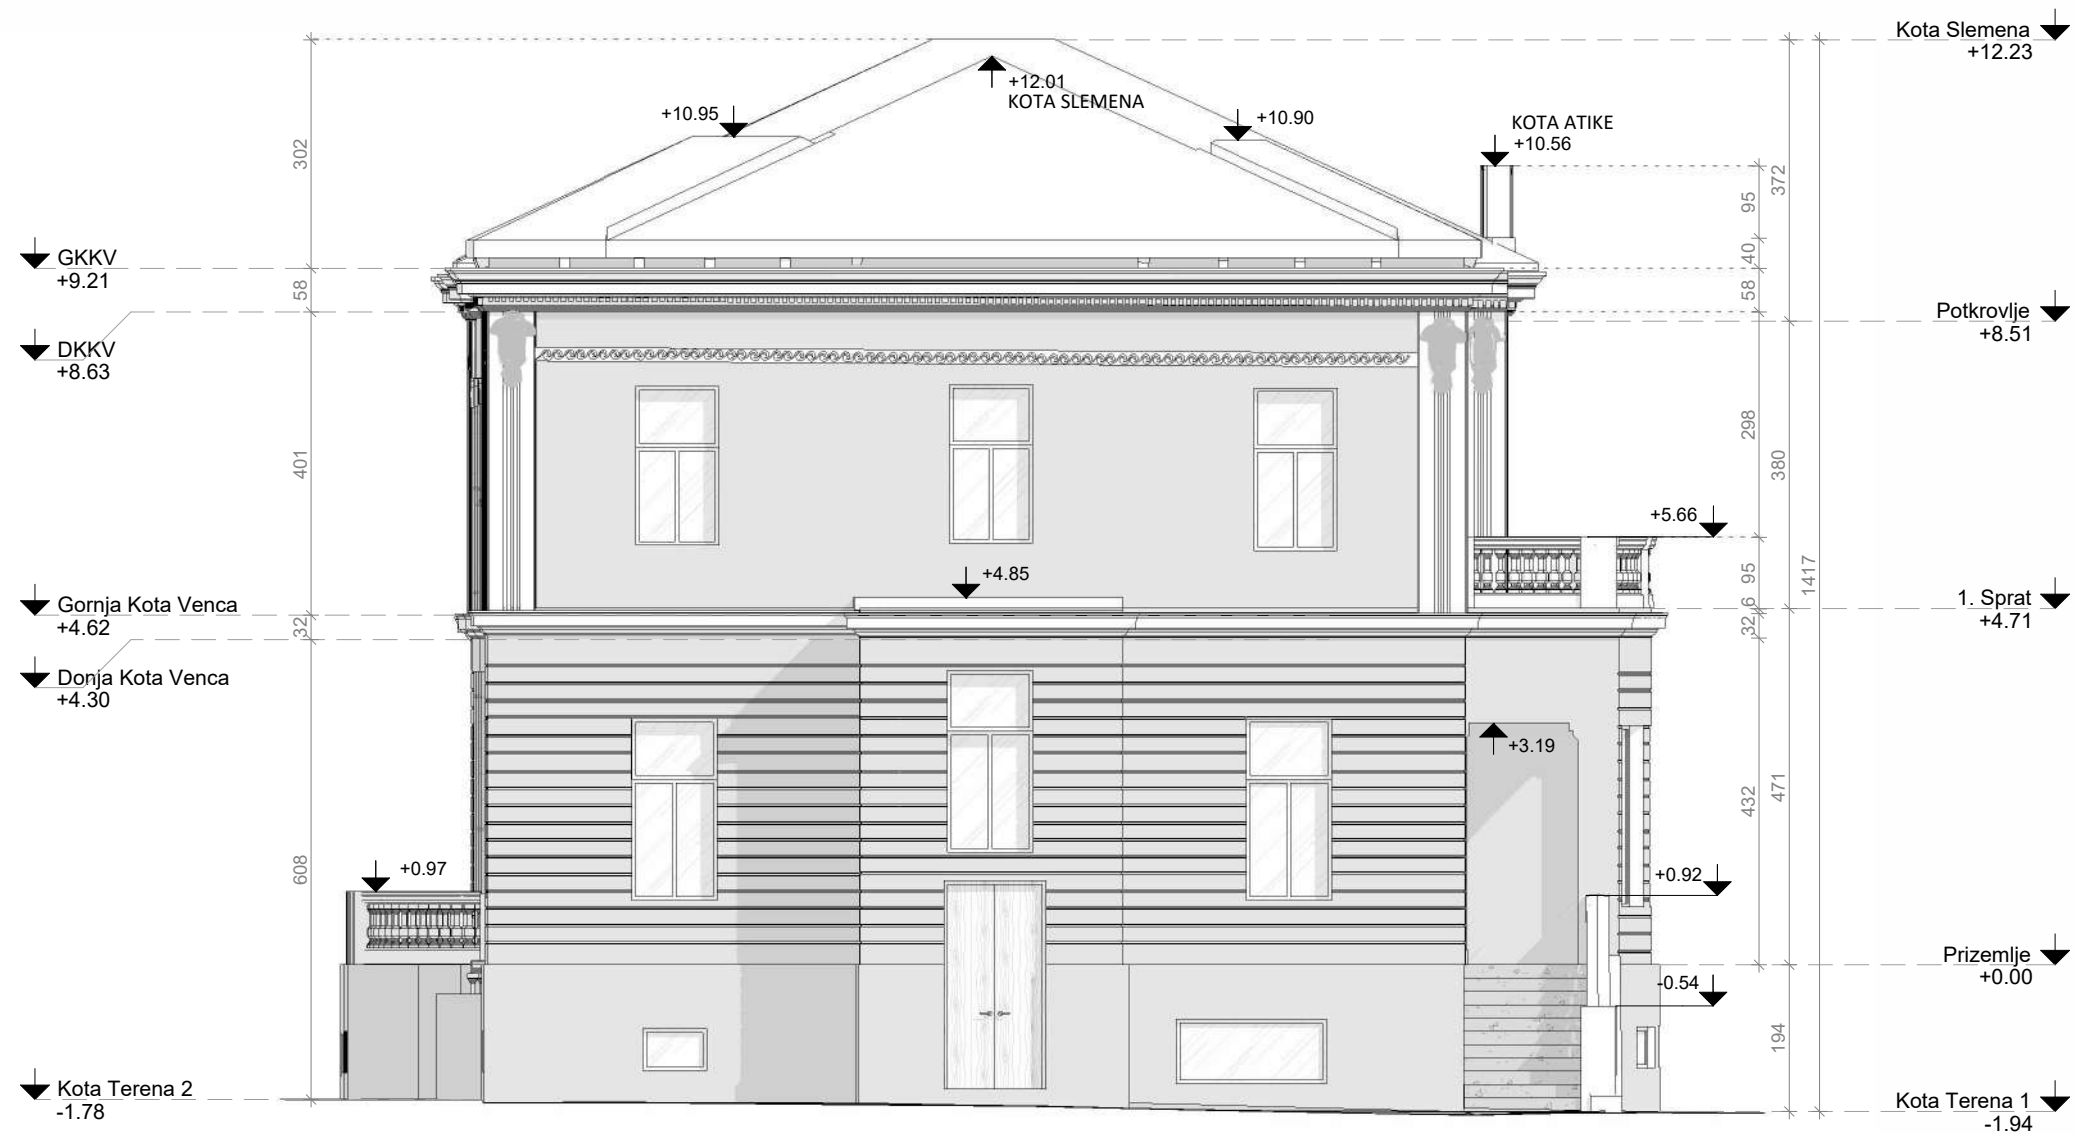


Fasada Zapad
1 : 100

Legenda: GKKV - Gornja kota krovnog venca DKKV - Donja kota krovnog venca	Izvedeno stanje objekta izradili: RADIN 	Lokacija: Kragujevac	Izvedeno stanje objekta izradili: inž.geod. Luka Knežević Revit/CAD BIM Modeler inž.geod. Luka Knežević	Razmera: 1:100
		Vrsta tehničke dokumentacije: Projekat postojećeg stanja		Datum: 06/17/25
		Naziv crteža: Fasada ZAPAD		Format: A3
				Broj crteža: 13

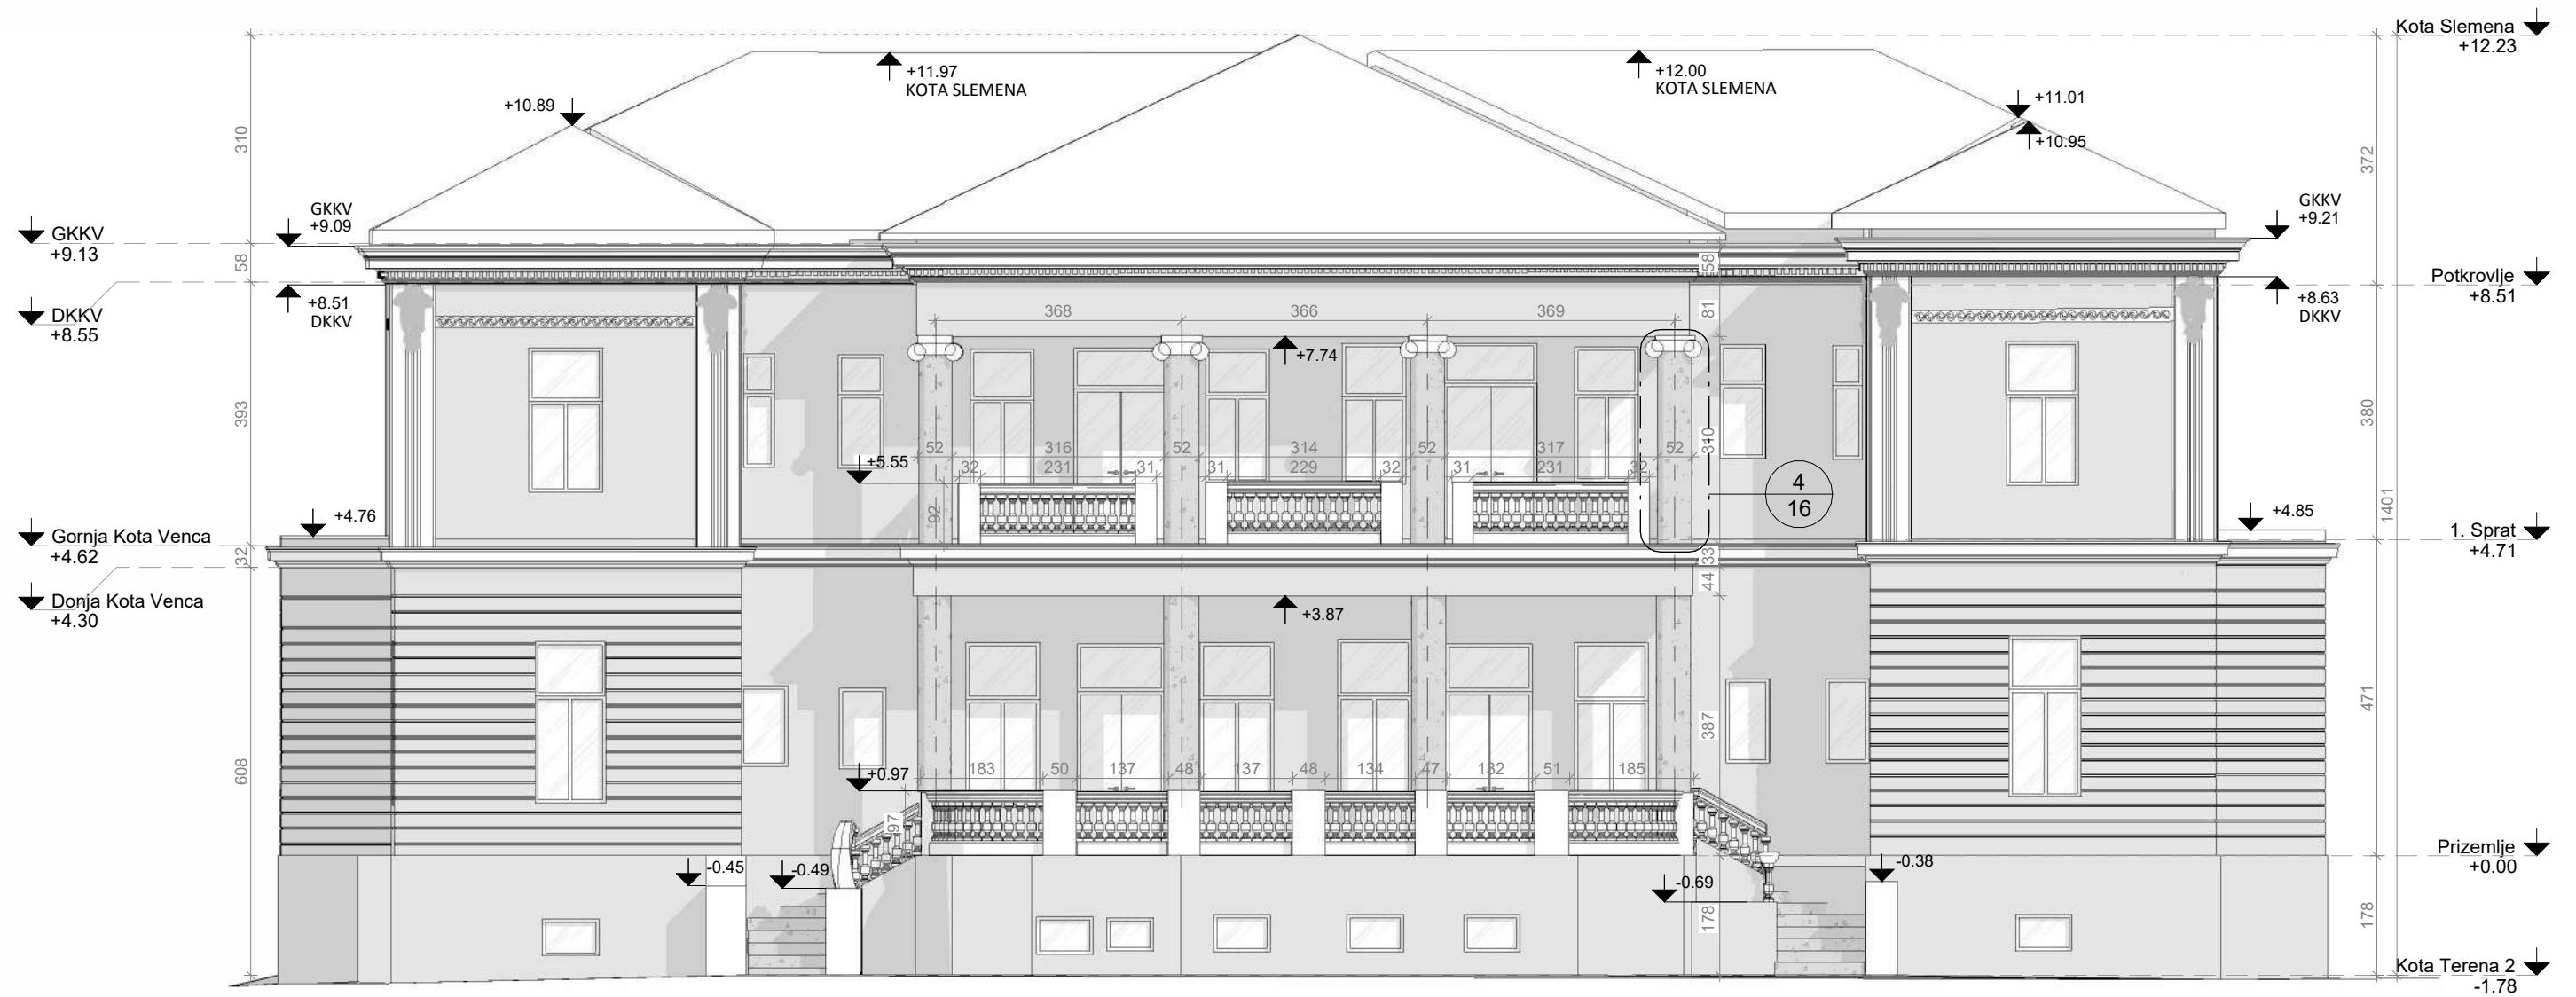


Fasada Sever
1 : 100

Legenda: GKKV - Gornja kota krovnog venca DKKV - Donja kota krovnog venca	Izvedeno stanje objekta izradili: RADIN	Lokacija: Kragujevac	Izvedeno stanje objekta izradili: inž.geod. Luka Knežević Revit/CAD BIM Modeler inž.geod. Luka Knežević	Razmera: 1:100
		Vrsta tehničke dokumentacije: Projekat postojećeg stanja		Datum: 06/17/25
		Naziv crteža: Fasada SEVER		Format: A3
				Broj crteža: 14

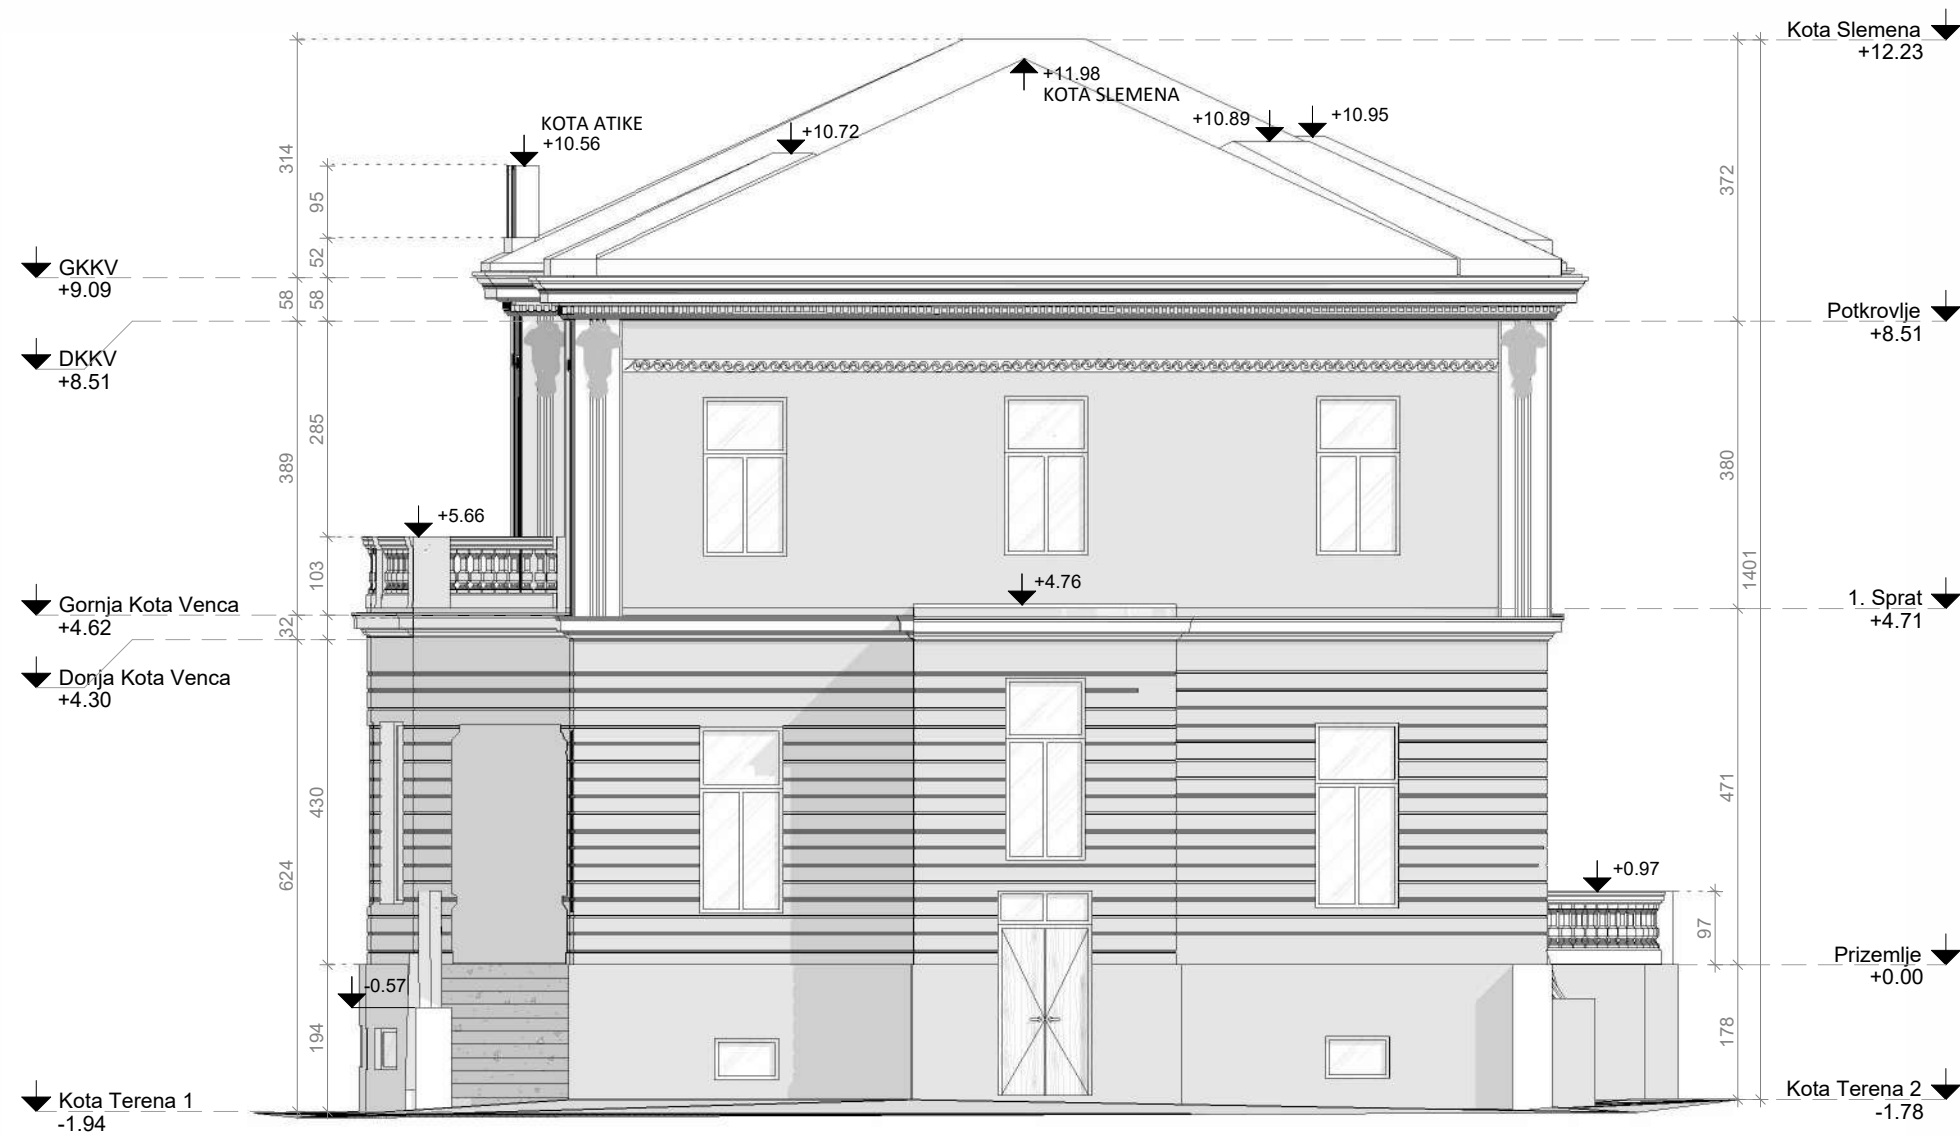


Fasada Istok
1 : 100


Legenda: GKKV - Gornja kota krovnog venca DKKV - Donja kota krovnog venca	Izvedeno stanje objekta izradili: RADIN 	Lokacija: Kragujevac	Izvedeno stanje objekta izradili: inž.geod. Luka Knežević	Razmera: 1:100
		Vrsta tehničke dokumentacije: Projekat postojećeg stanja		Datum: 06/17/25
		Naziv crteža: Fasada ISTOK		Format: A3
		Revit/CAD BIM Modeler inž.geod. Luka Knežević		Broj crteža: 15

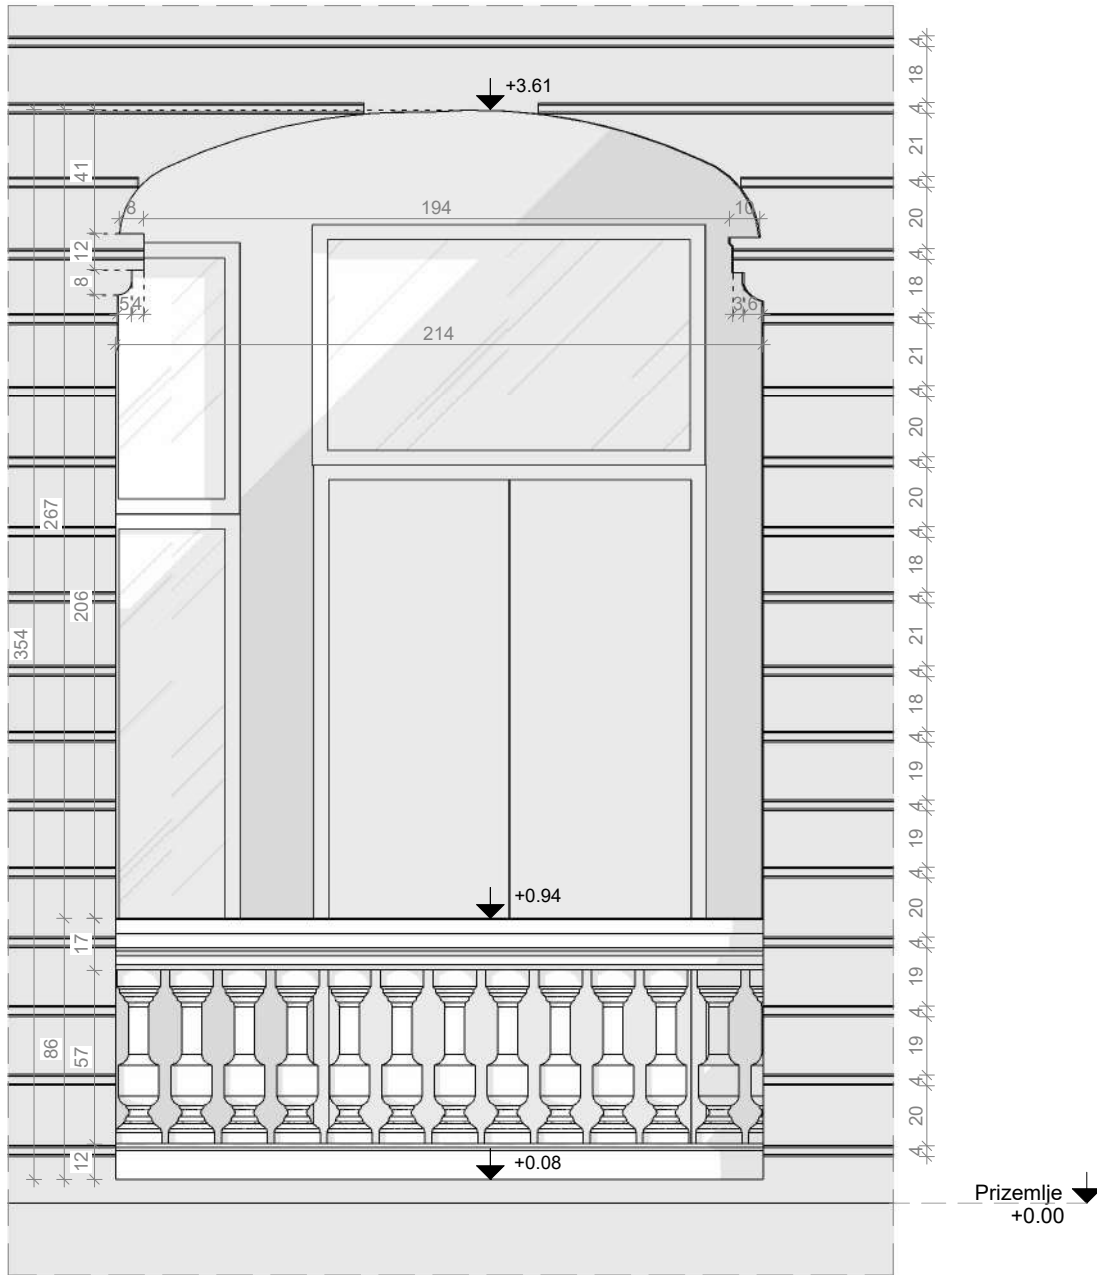


Detalj 1
1 : 25

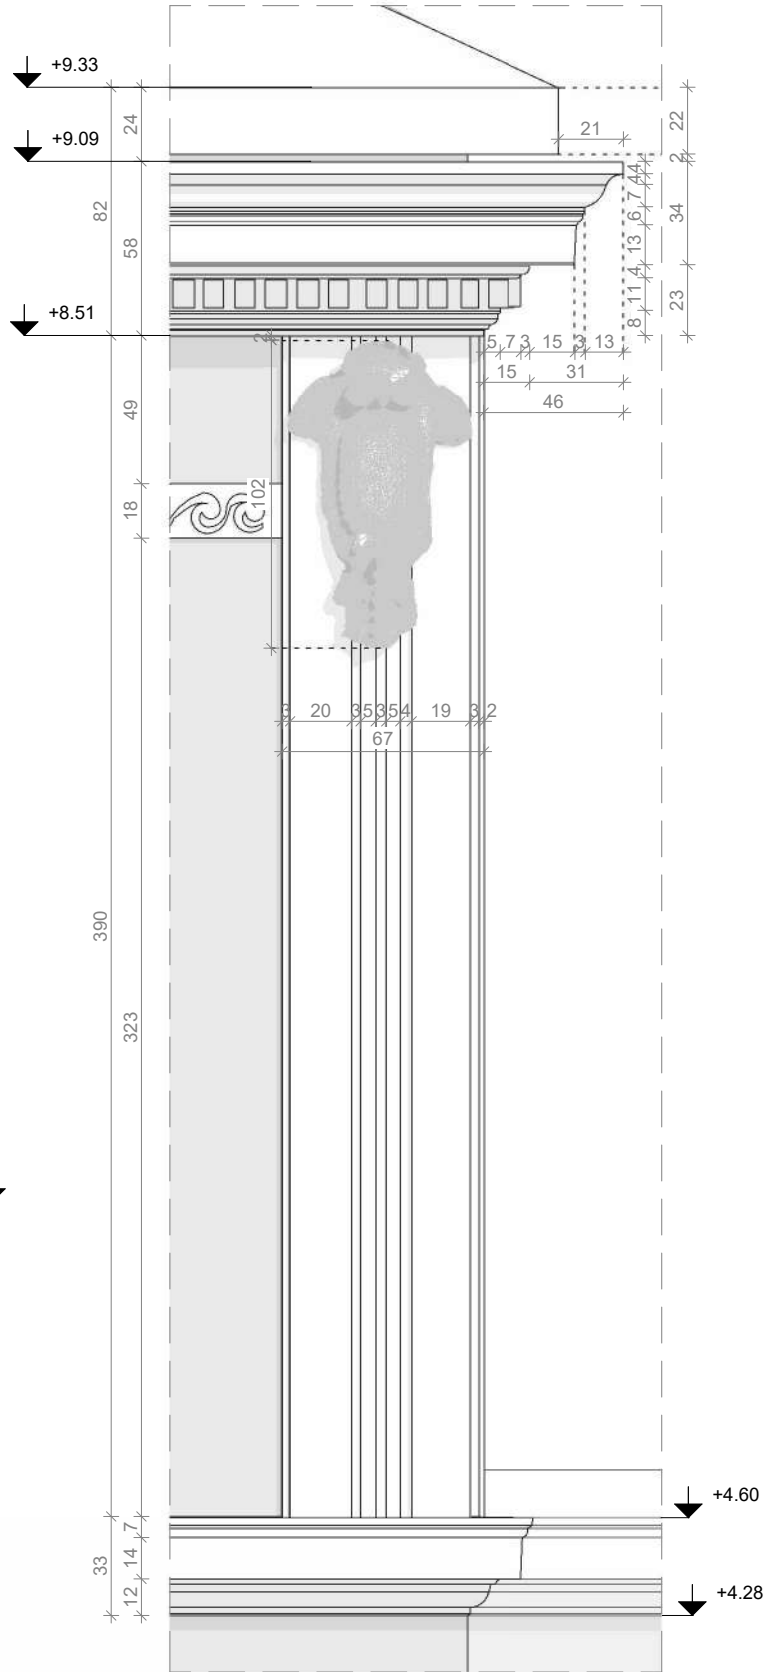

Detalj 2
1 : 25

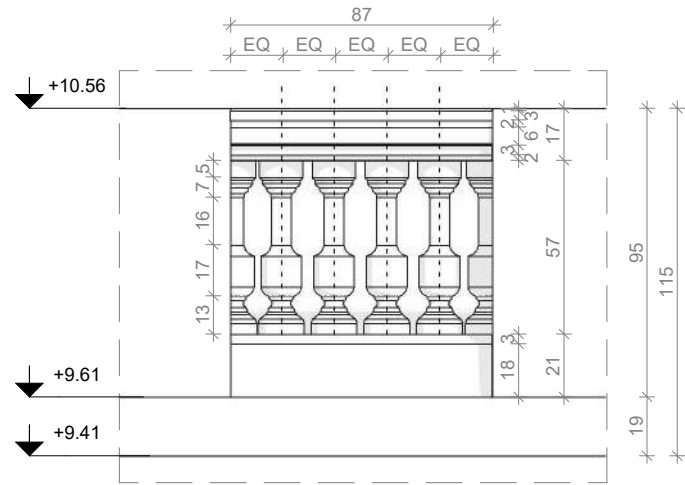


Detalj 3
1 : 25

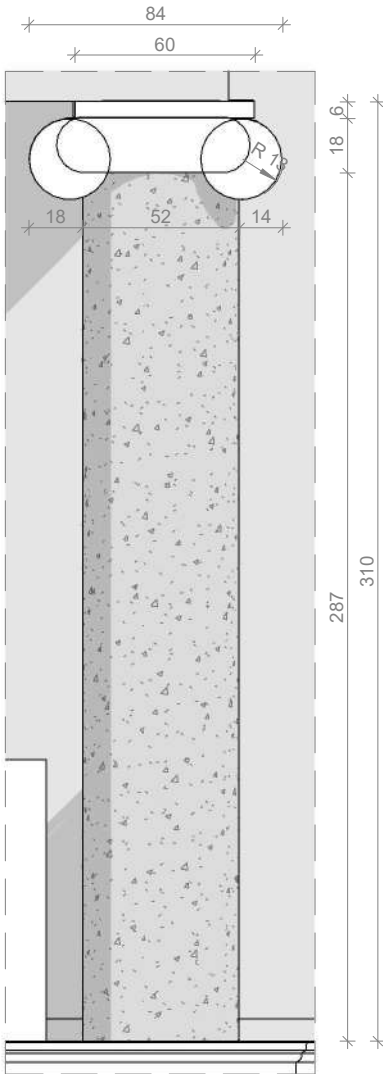


Detalj 4
1 : 25


Izvedeno stanje objekta izradili: RADIN	Lokacija:	Kragujevac	Izvedeno stanje objekta izradili: inž.geod. Luka Knežević	Razmera:	1:100
	Vrsta tehničke dokumentacije:	Projekat postojećeg stanja		Datum:	06/17/25
	Naziv crteža:	Detalji		Format:	A3
				Broj crteža:	16

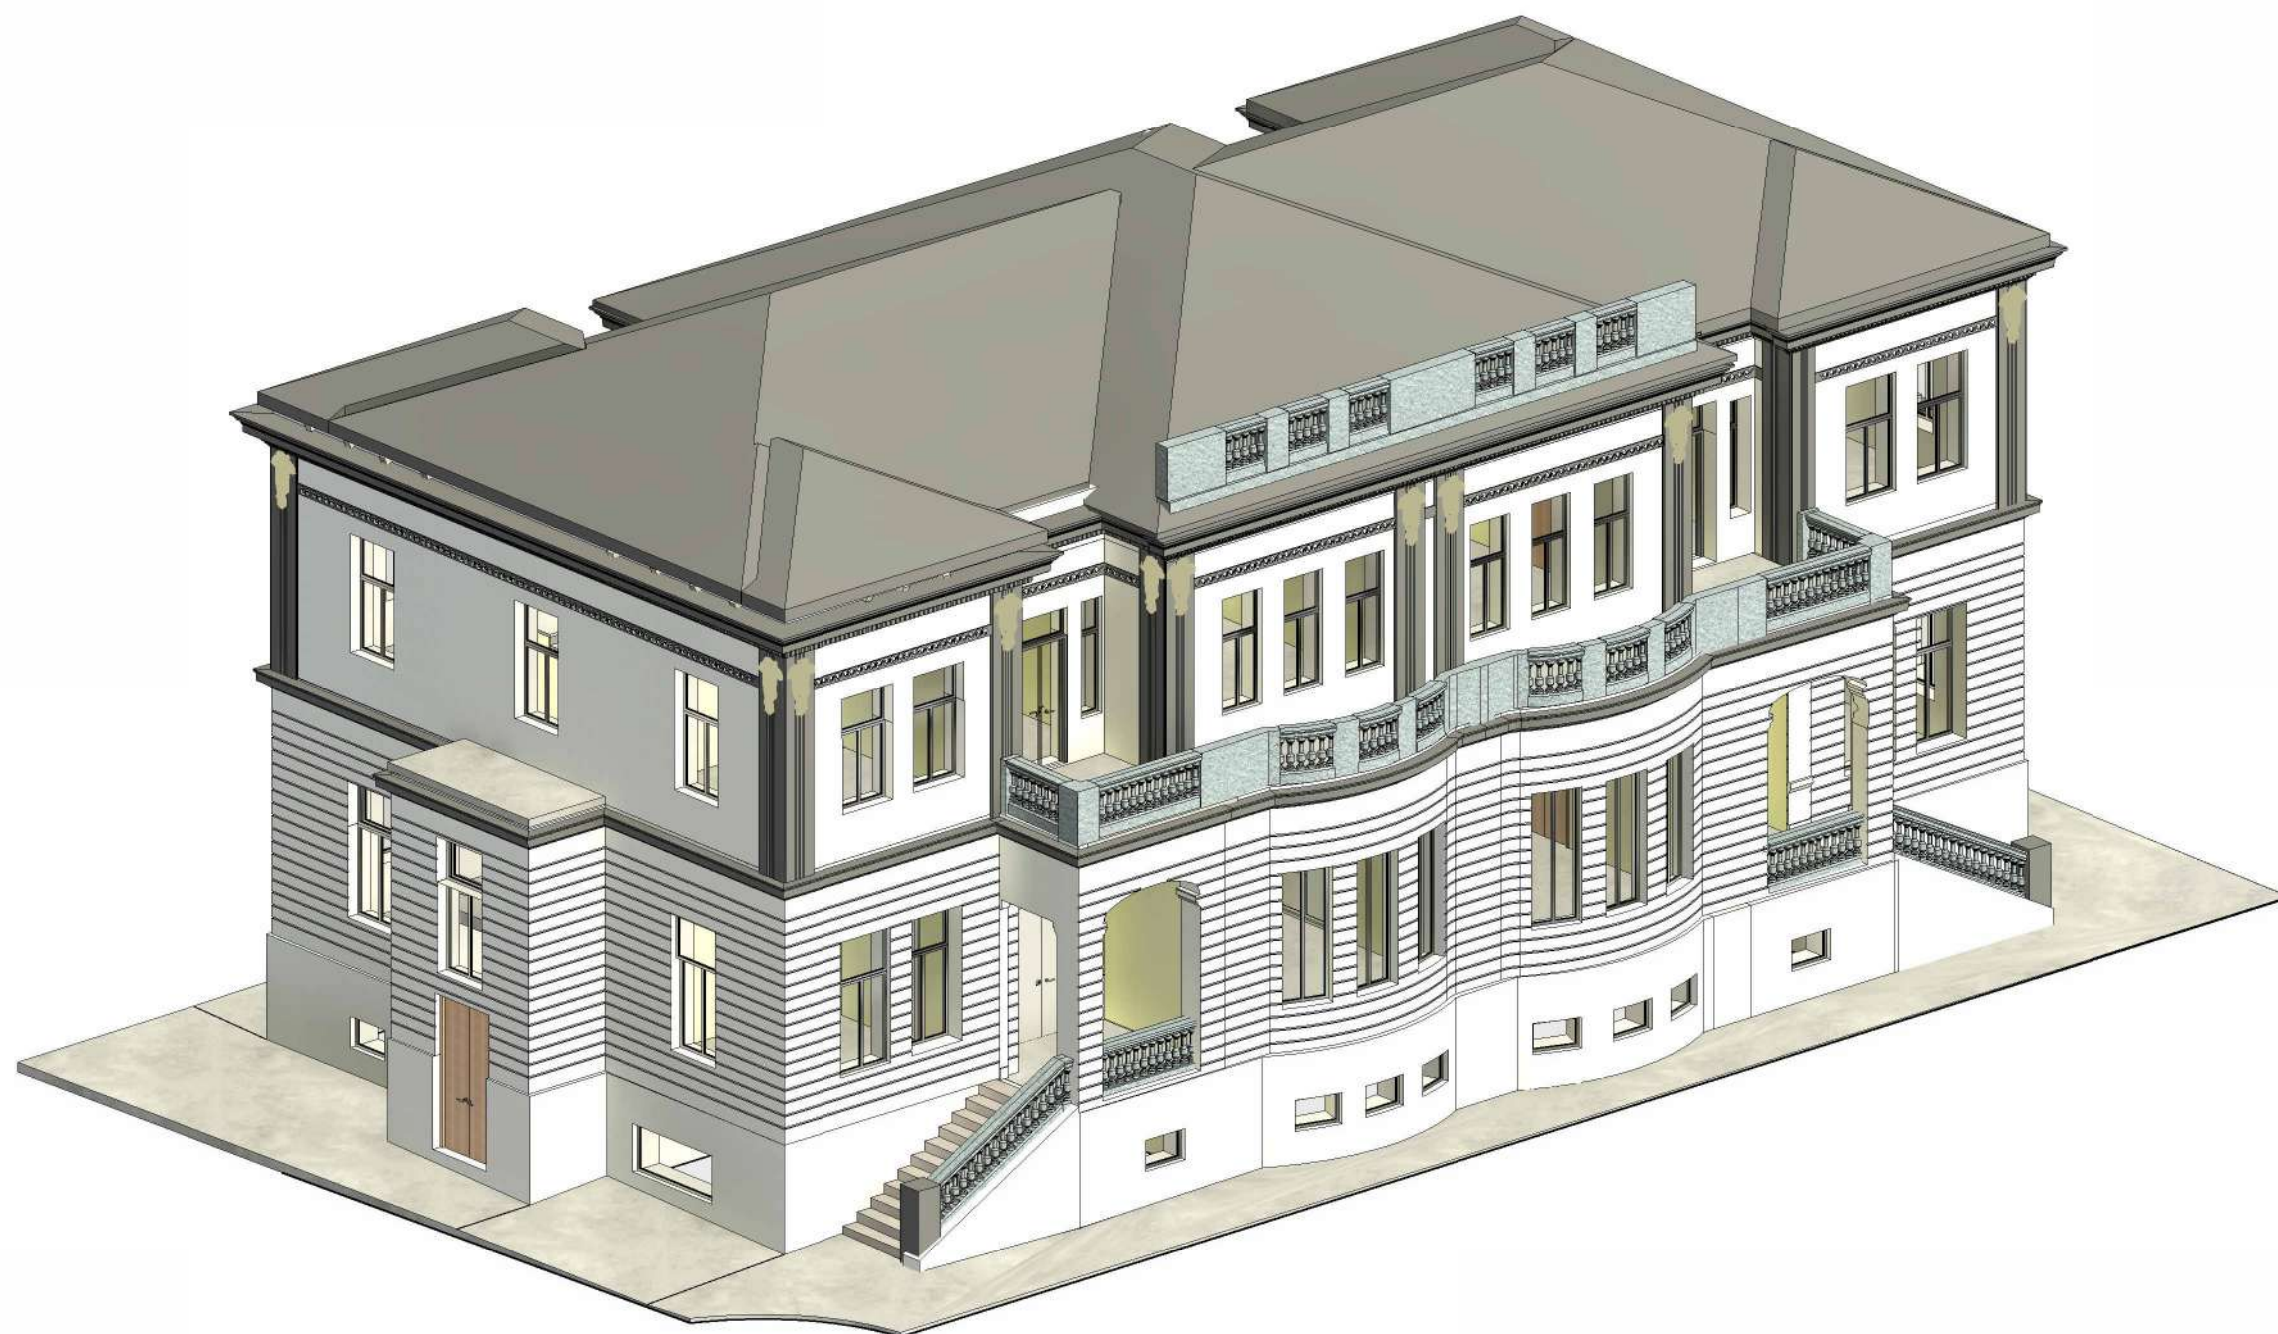


Izvedeno stanje objekta izradili: RADIN 	Lokacija:	Kragujevac	Izvedeno stanje objekta izradili: inž.geod. Luka Knežević Revit/CAD BIM Modeler inž.geod. Luka Knežević	Razmera:	1:100
	Vrsta tehničke dokumentacije:	Projekat postojećeg stanja		Datum:	06/17/25
	Naziv crteža:	3D		Format:	A3
				Broj crteža:	17

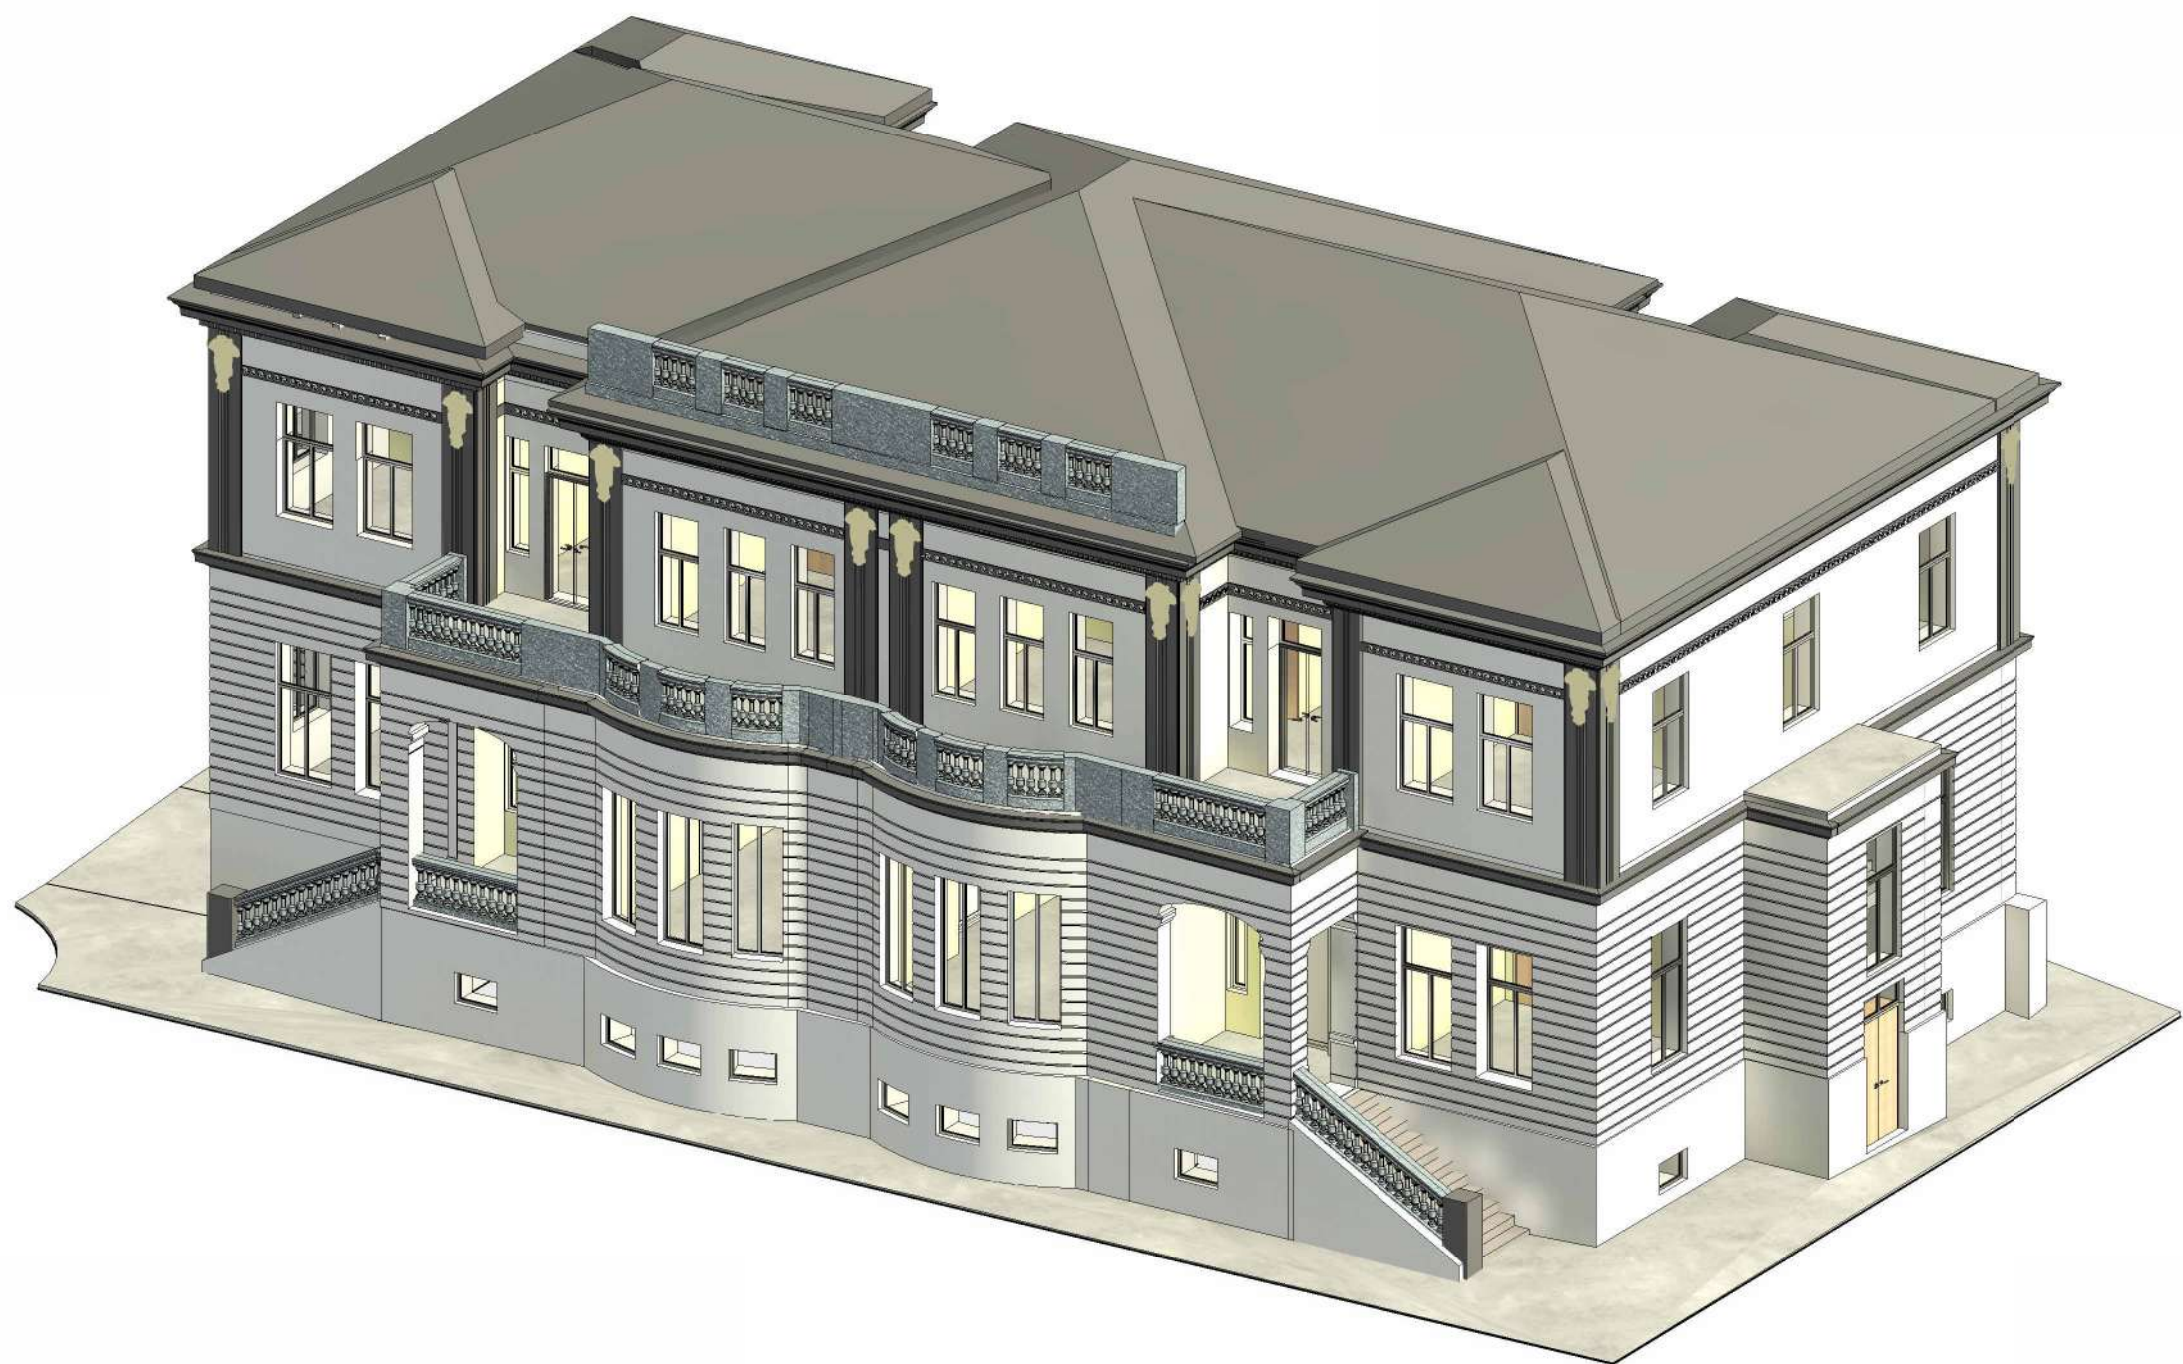

Izvedeno stanje objekta izradili: 	Lokacija:	Kragujevac	Izvedeno stanje objekta izradili: inž.geod. Luka Knežević	Razmera:	1:100
	Vrsta tehničke dokumentacije:	Projekat postojećeg stanja		Datum:	06/17/25
	Naziv crteža:	3D		Format:	A3
			Revit/CAD BIM Modeler inž.geod. Luka Knežević	Broj crteža:	18

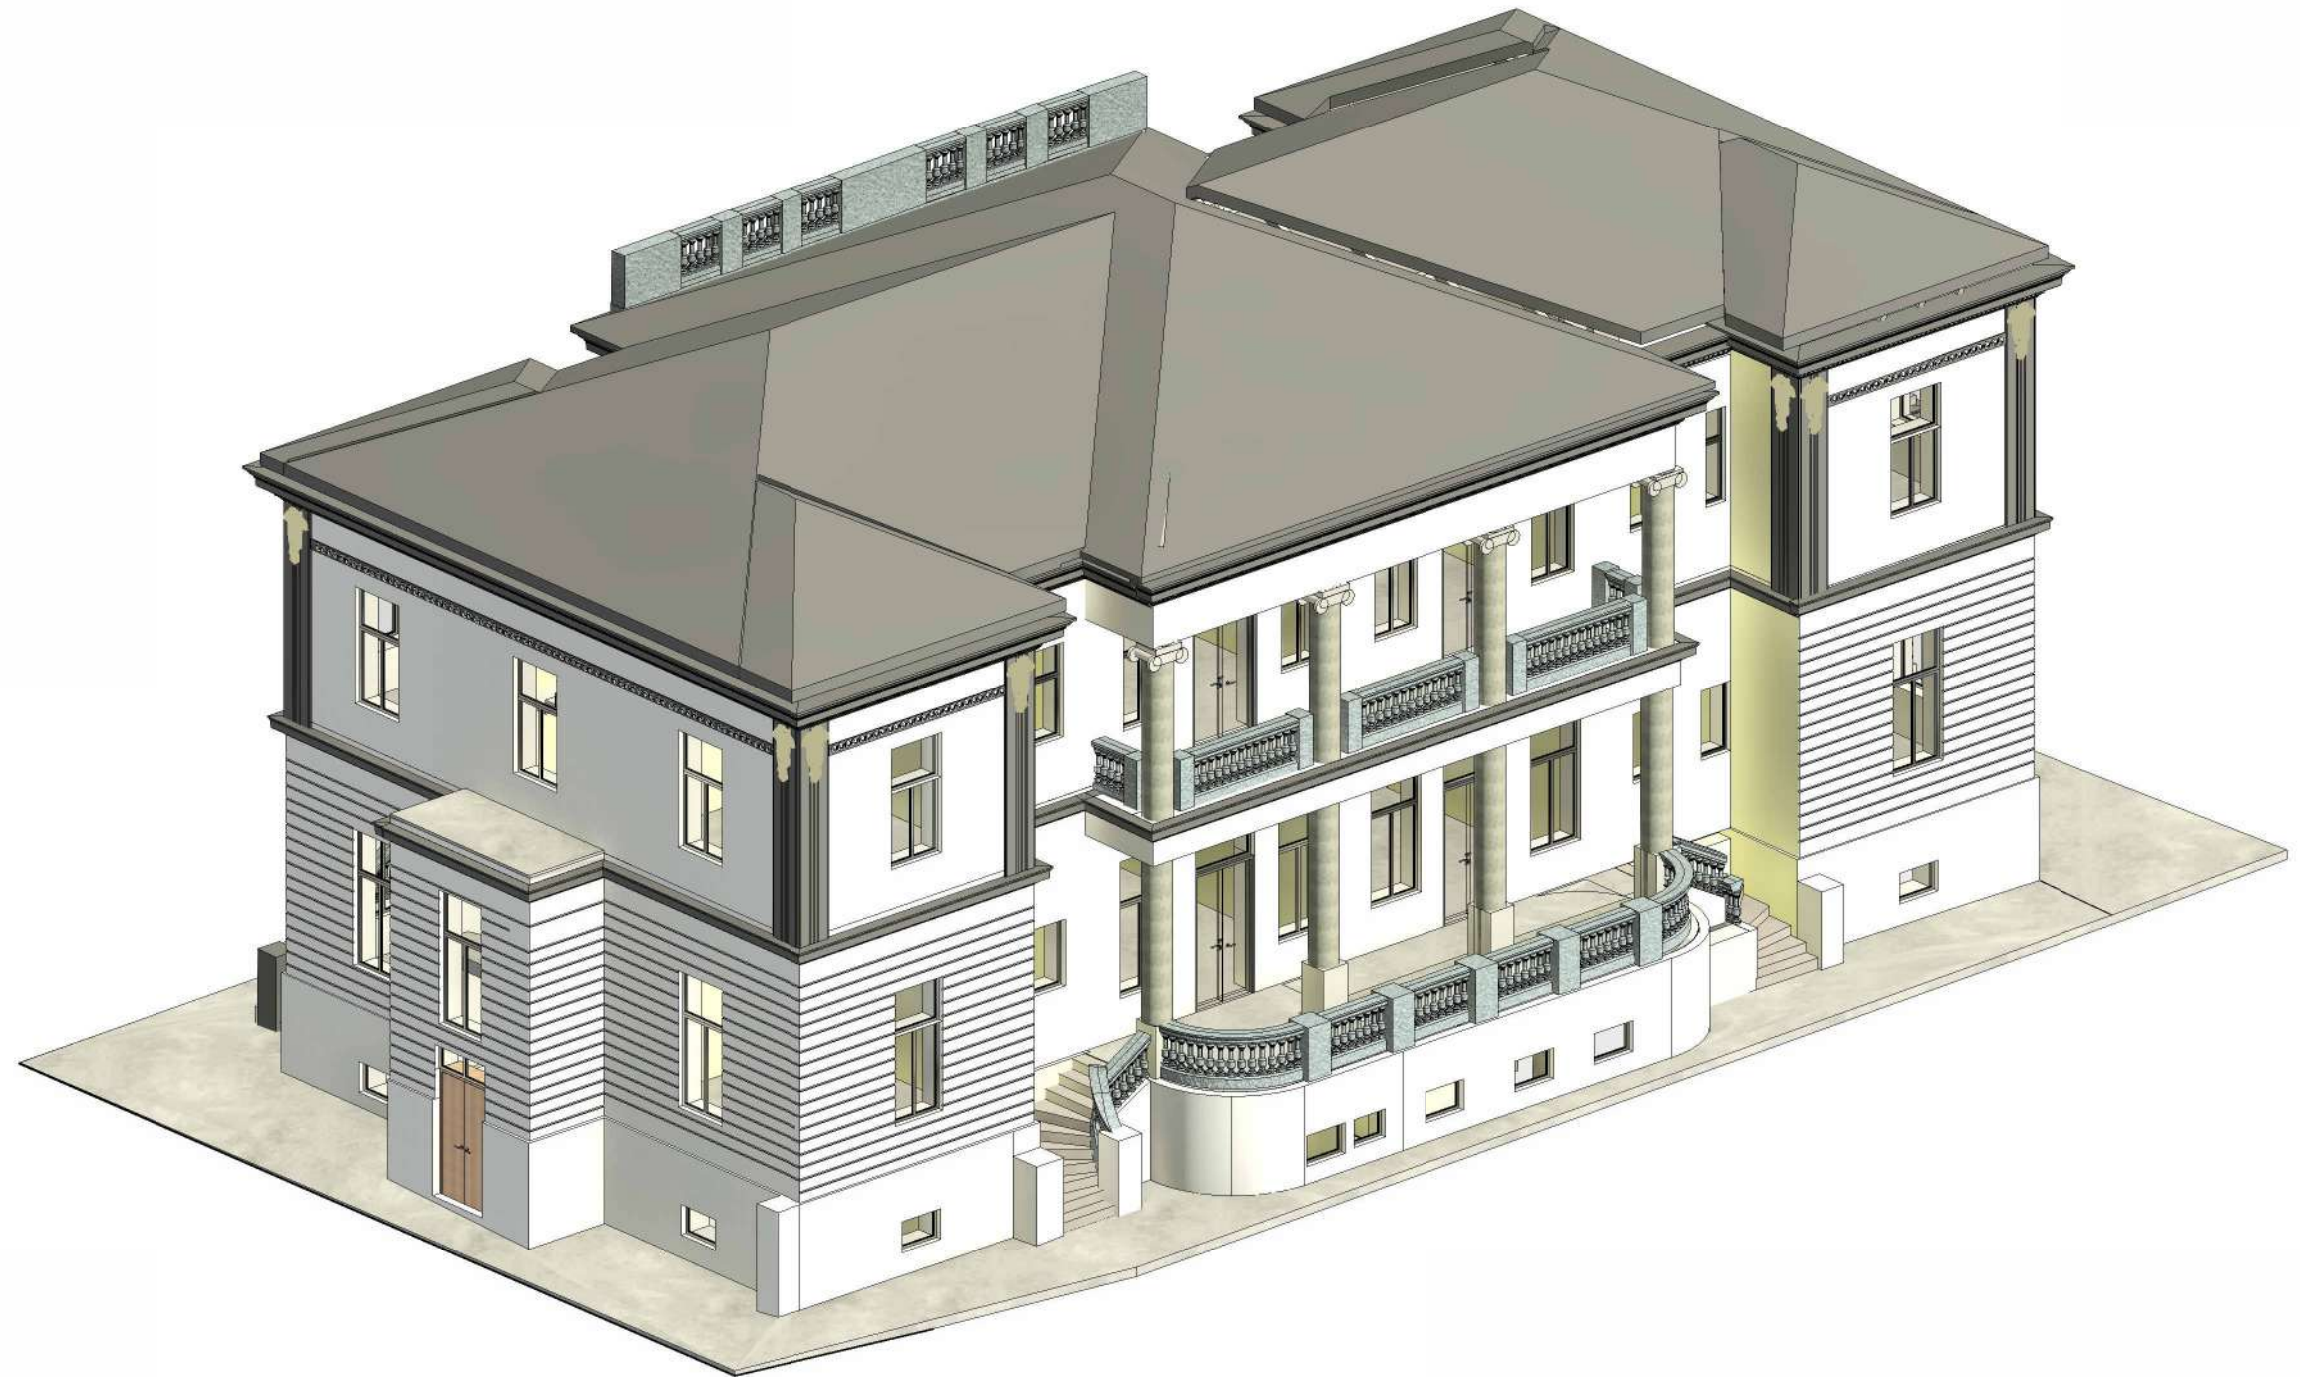

Izvedeno stanje objekta izradili: RADIN 	Lokacija:	Kragujevac	Izvedeno stanje objekta izradili: inž.geod. Luka Knežević Revit/CAD BIM Modeler inž.geod. Luka Knežević	Razmera:	1:100
	Vrsta tehničke dokumentacije:	Projekat postojećeg stanja		Datum:	06/17/25
	Naziv crteža:	3D		Format:	A3
				Broj crteža:	19

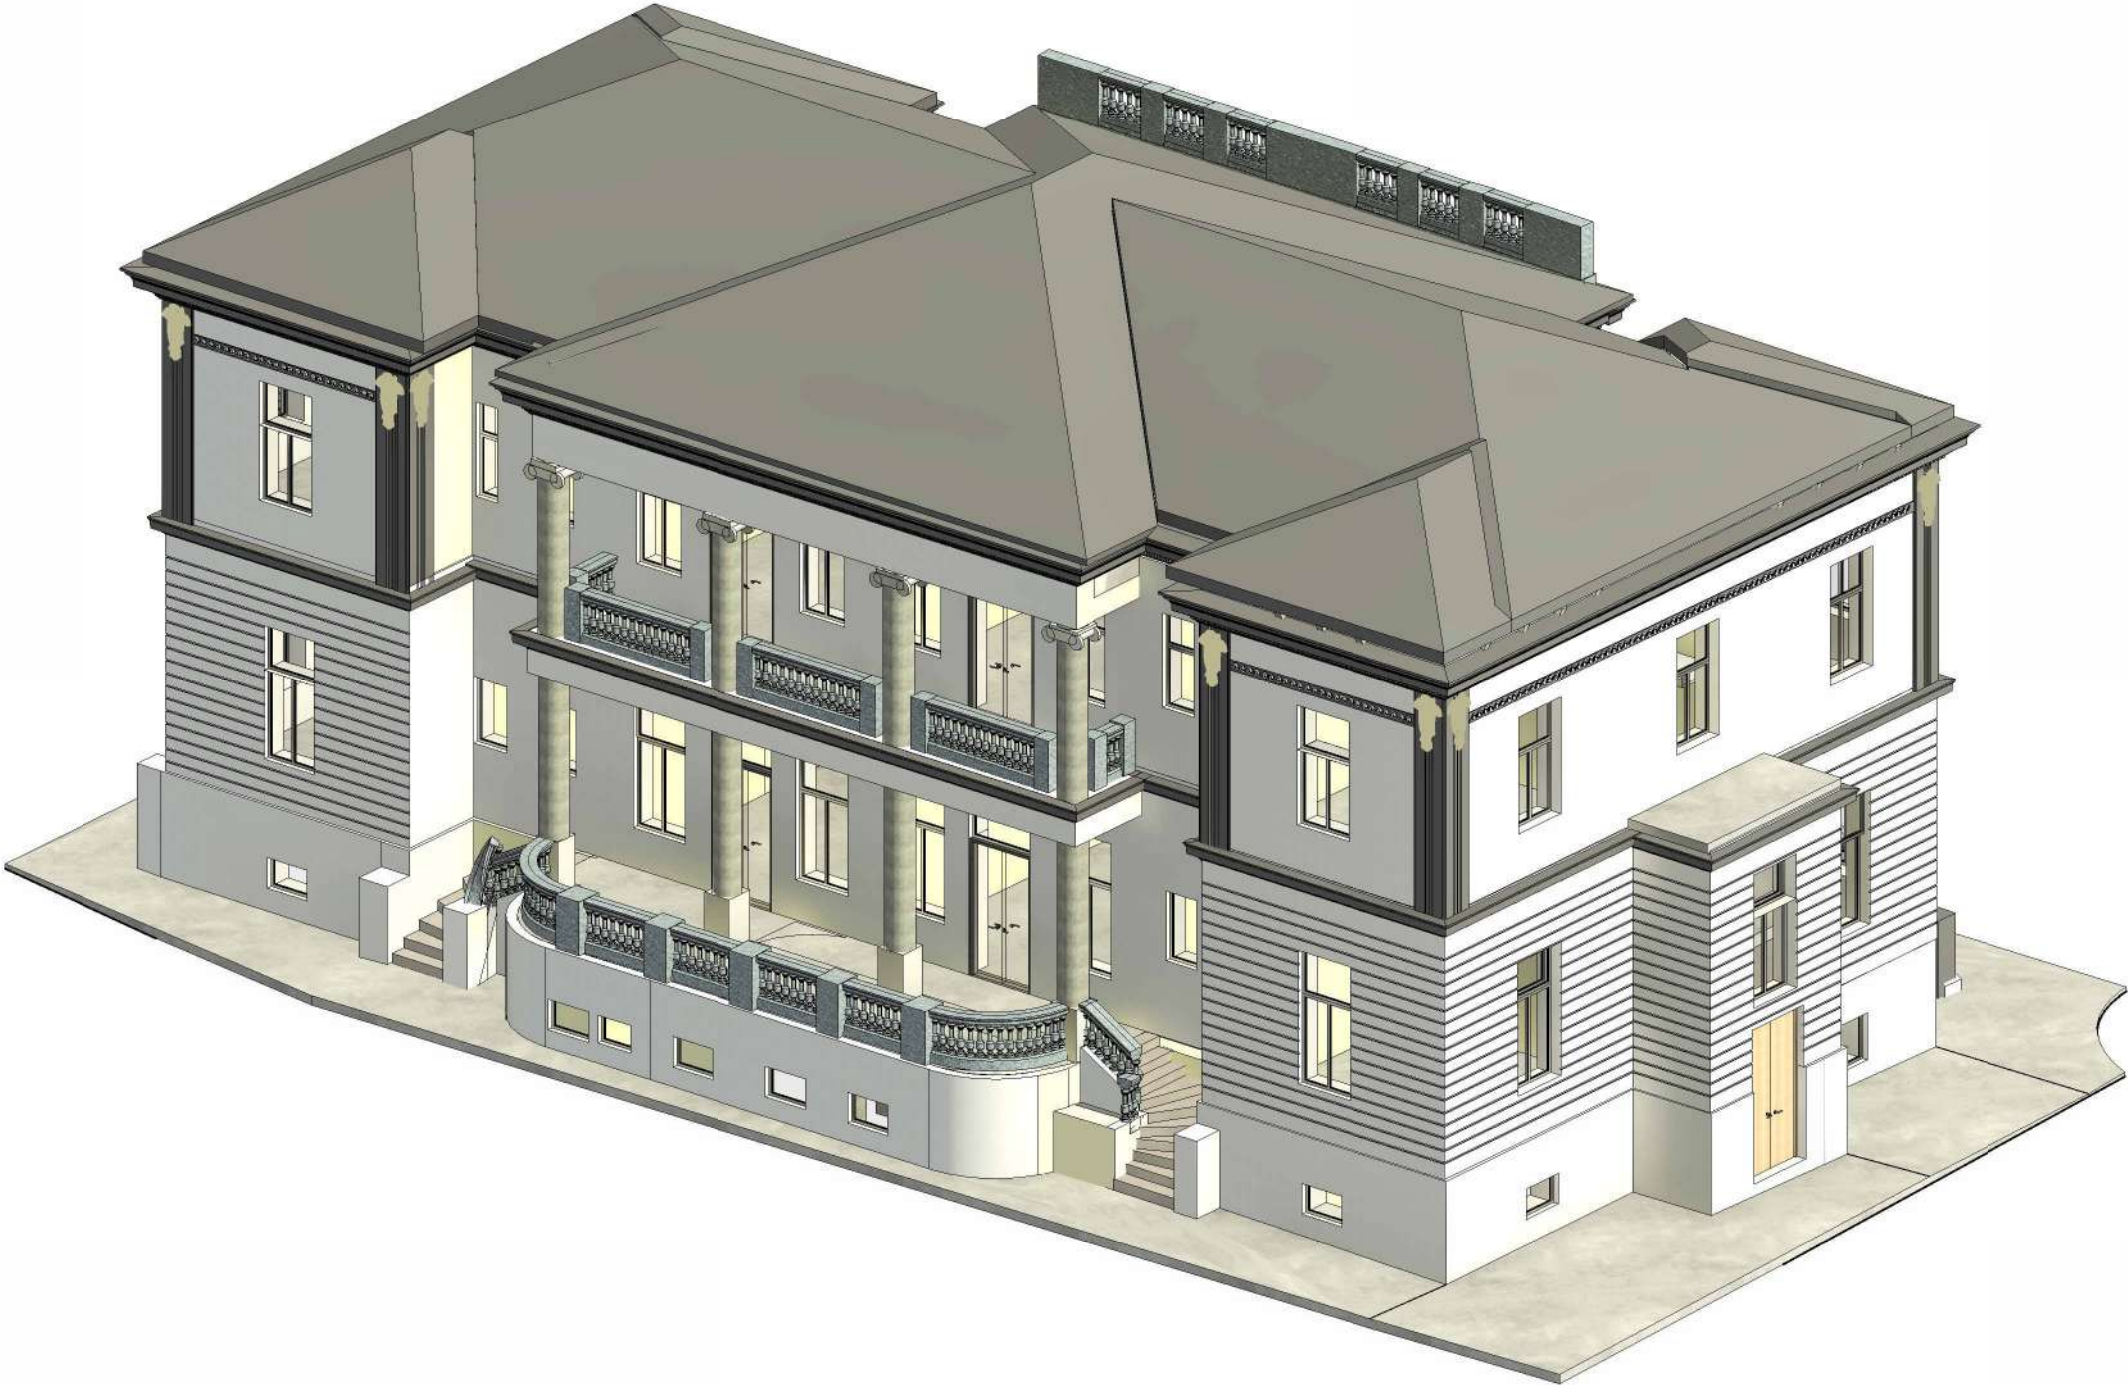

Izvedeno stanje objekta izradili:



Lokacija: Kragujevac

Vrsta tehničke dokumentacije: Projekat postojećeg stanja

Naziv crteža: 3D

Izvedeno stanje objekta izradili: inž.geod. Luka Knežević

Revit/CAD BIM Modeler inž.geod. Luka Knežević

Razmera: 1:100

Datum: 06/17/25

Format: A3

Broj crteža: 20