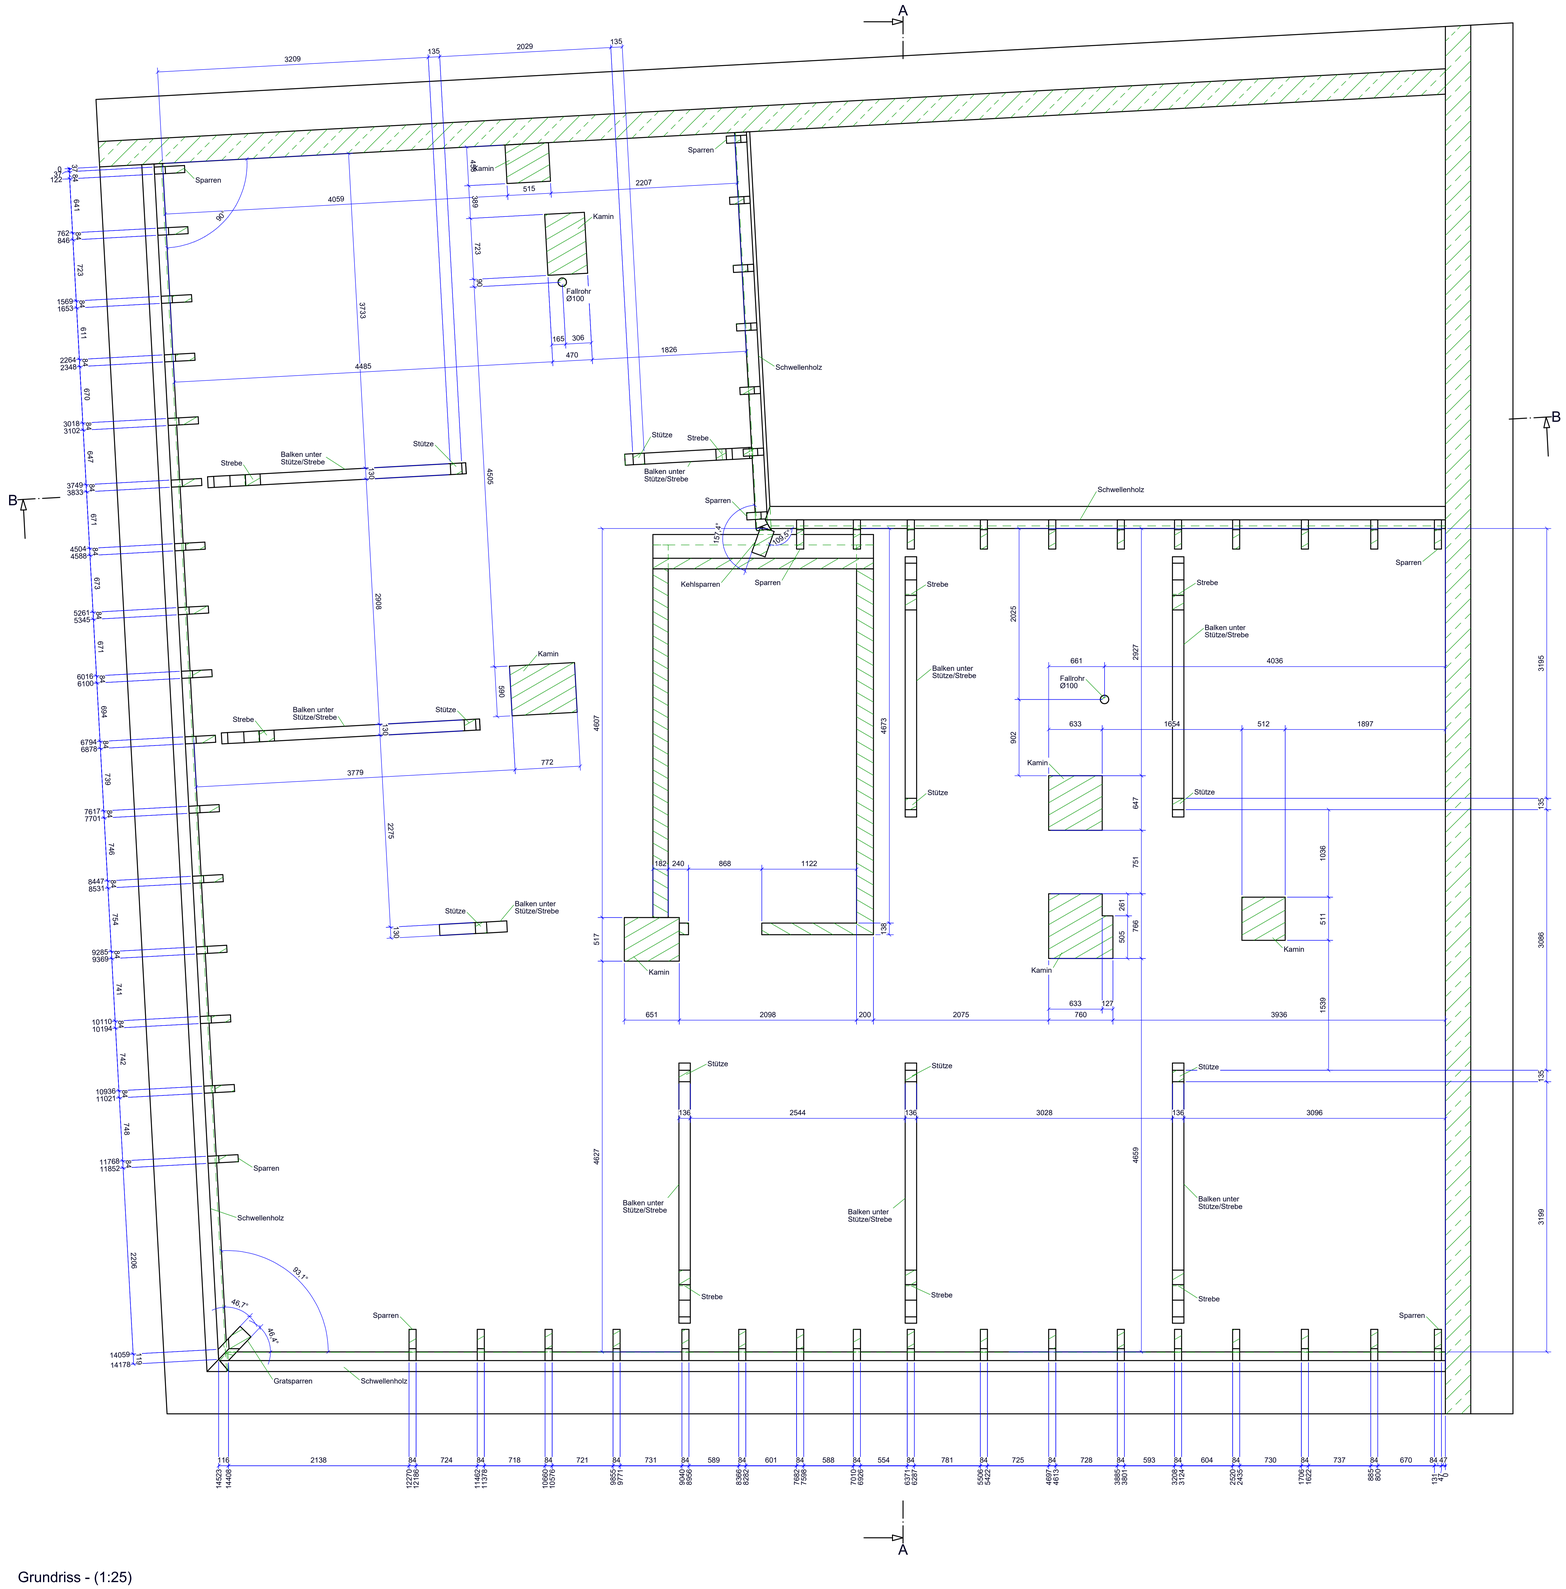



| | | | |
|---|---|---|---|
| Planinhalt | | Gepr. | |
| Gellertstraße 9, 90409 Nürnberg - Dachgeschoss | | Gez. | Erhardt A. |
| Grundriss | | Dat. | 12.05.2026 |
| in folgenden Baugruppen verwendet: | | Index | Änderung |
| in folgenden Zeichnungsnummern enthalten: | | Dat. | |
| Maßstab: 1:25 | Menge | PLANART: Übersichtszeichnung | Index |
| | | BLATT Nr.: 001 | |

14.05.2026