


A-A - (1:25)

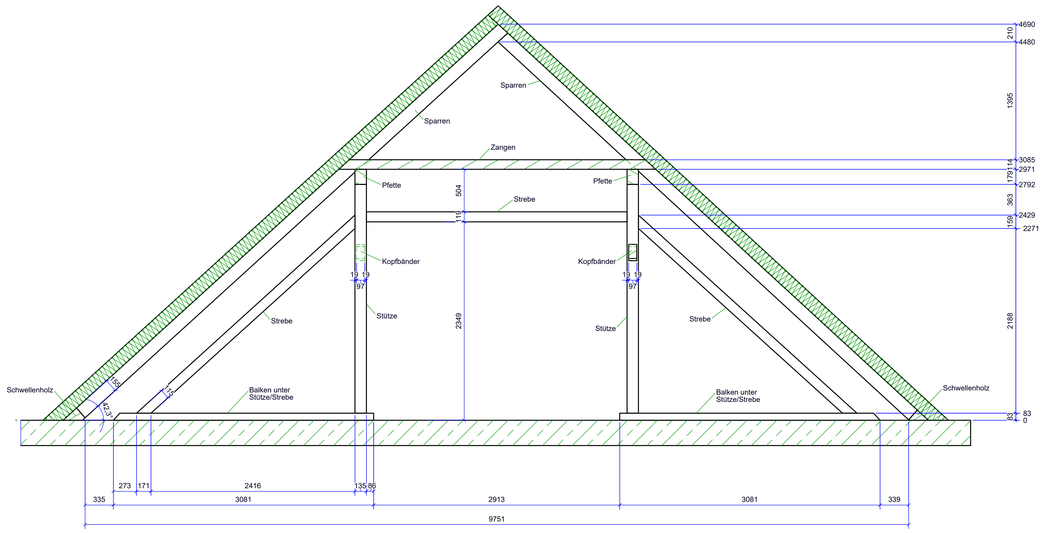


B-B - (1:25)

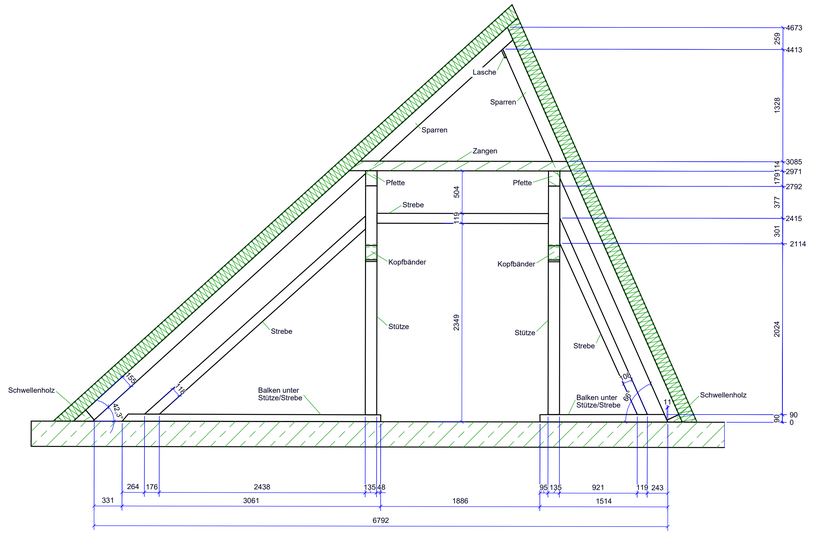

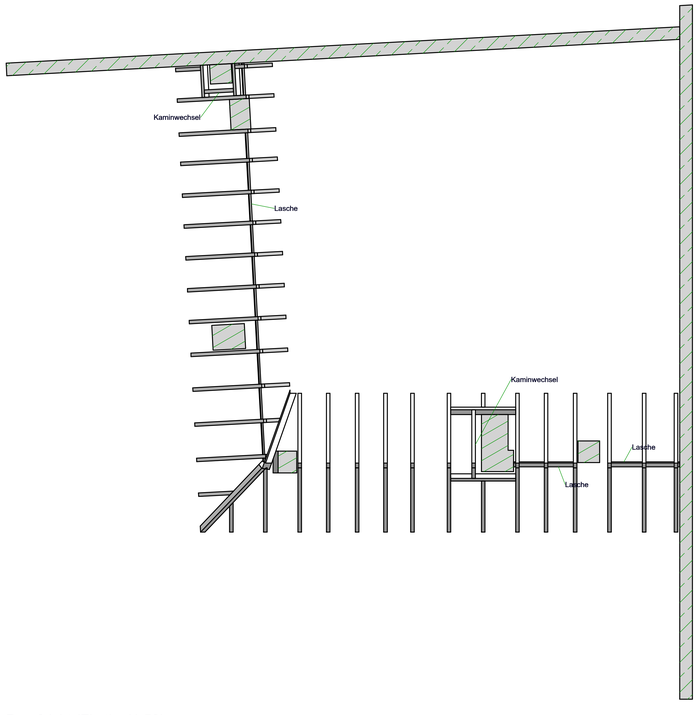

Draufsicht (First) - (1:50)

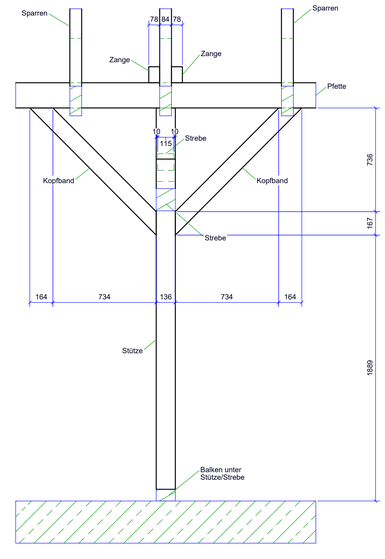

Detail (Stütze) - (1:15)

samiq

Planinhalt:
Gellertstraße 9, 90409 Nürnberg - Dachgeschoss
Draufsicht (First) / Schnitte / Detail

Gepr.				
Gez.	Erhardt A.			
Dat.	12.05.2026	Index	Änderung	Dat.

Menge:
PLANART: Übersichtszeichnung
BLATT Nr.: 002
Index

Maßstab: 1:15 / 1:25 / 1:50

14.05.2026