

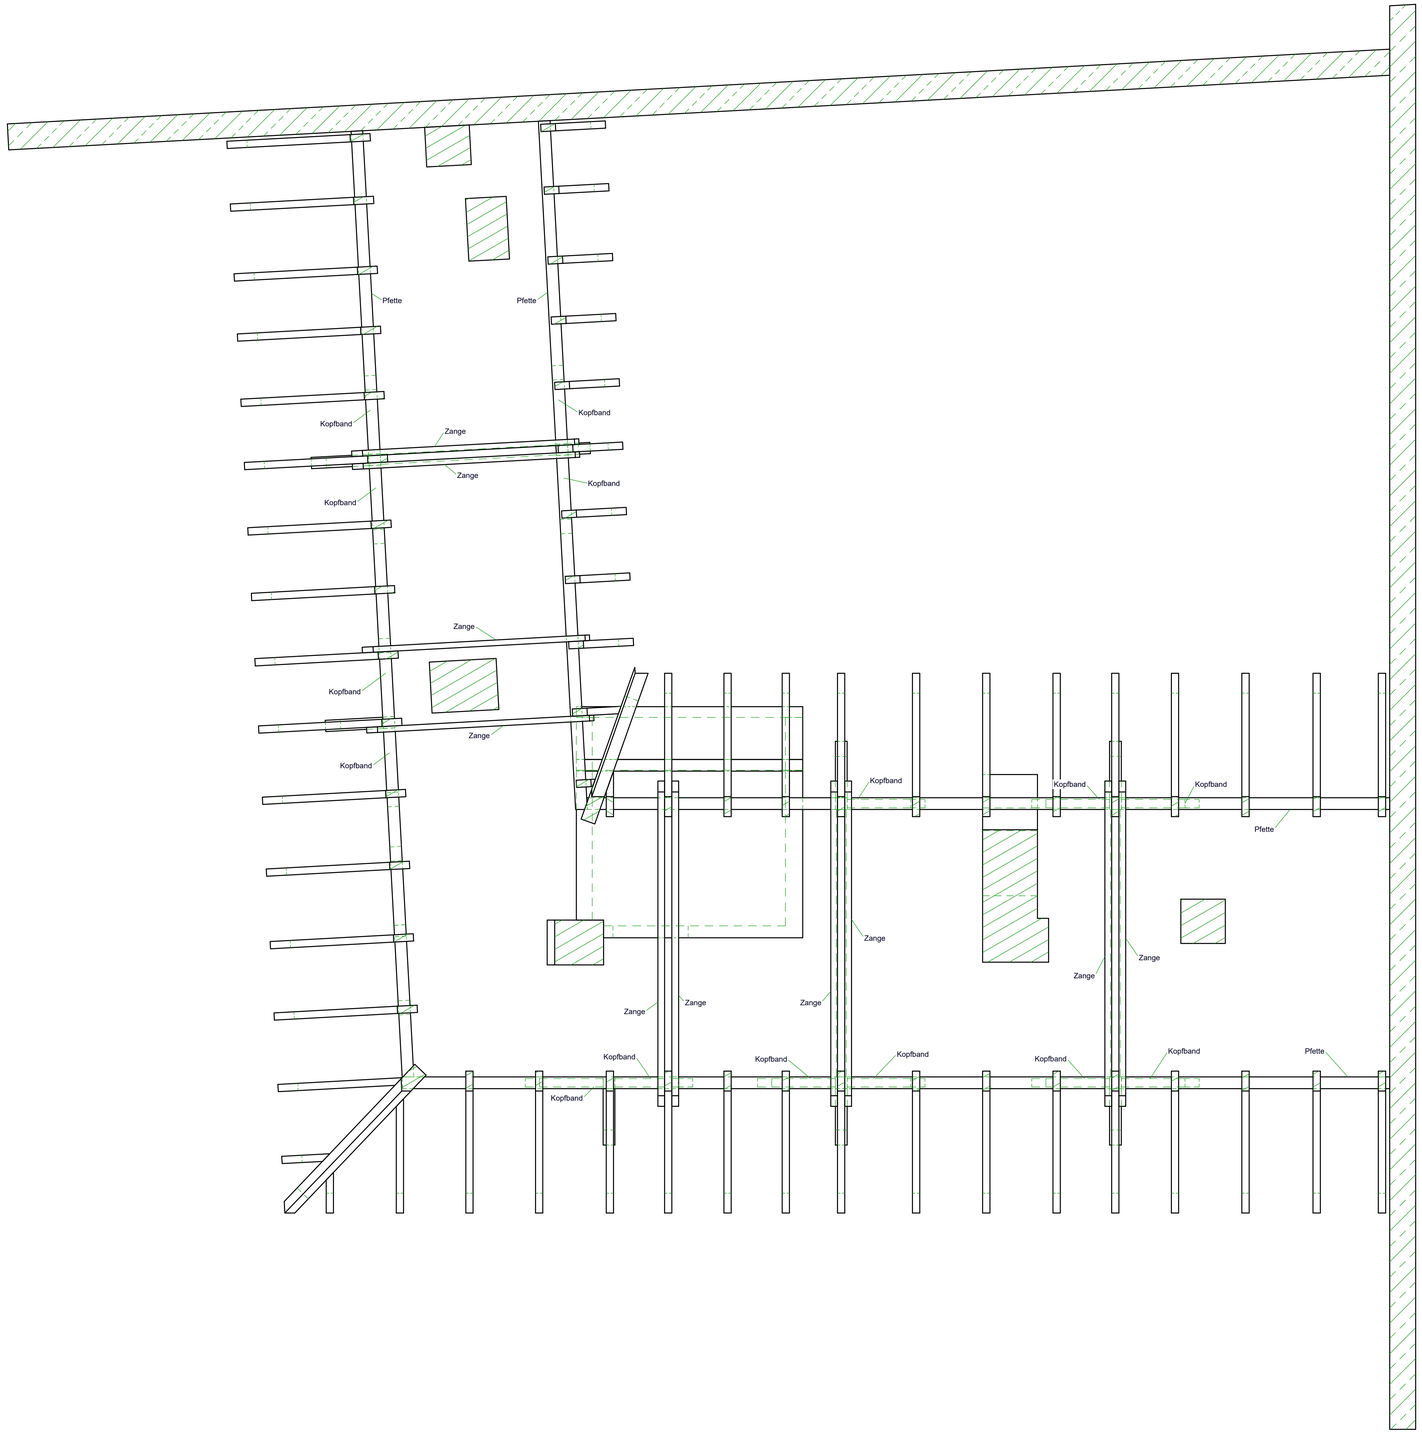


Draufsicht (Pfetten) - (1:25)

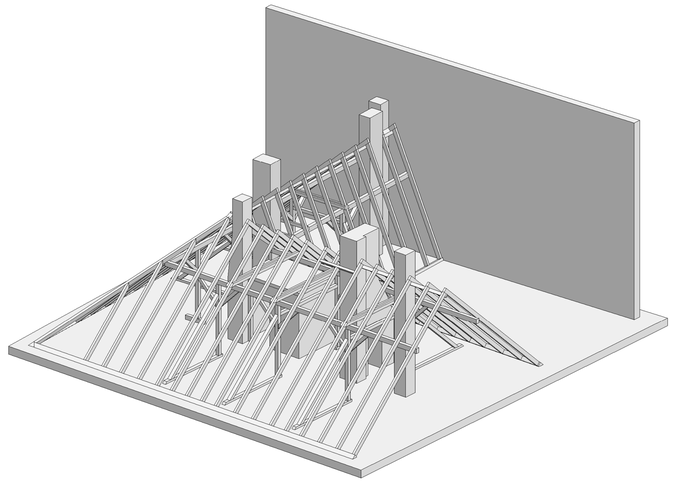

ISO-Ansicht 1 - (1:75)

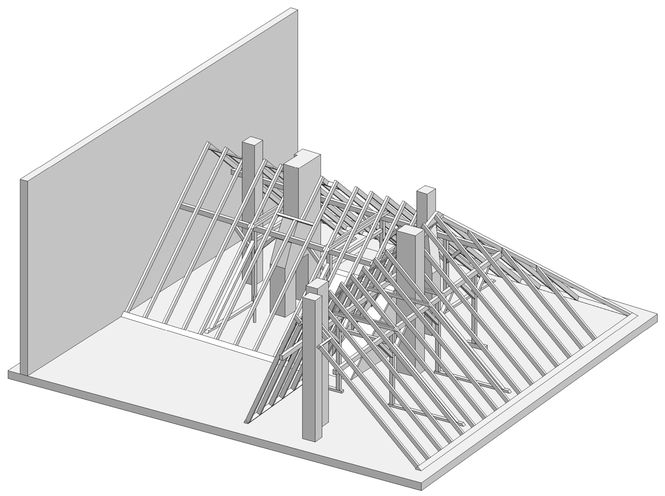

ISO-Ansicht 2 - (1:75)

samiq

Planinhalt	Gepr.				
Gellertstraße 9, 90409 Nürnberg - Dachgeschoss	Ges.	Erhardt A.			
Draufsicht (Pfetten) / ISO	Dat.	12.05.2026	Index	Änderung	Dat.
= folgender Baugruppen verwendet:	Menge:	PLANART: Übersichtszeichnung			Index
= folgender Zeichnungsnummern enthalten:		BLATT Nr.: 003			

Maßstab:

CC BY SA